




1. FASAD MOT SÖDER

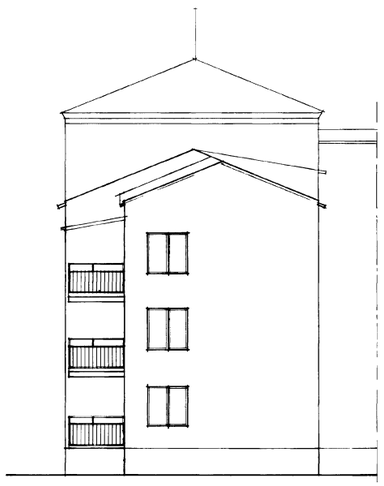

2. FASAD ÖSTER

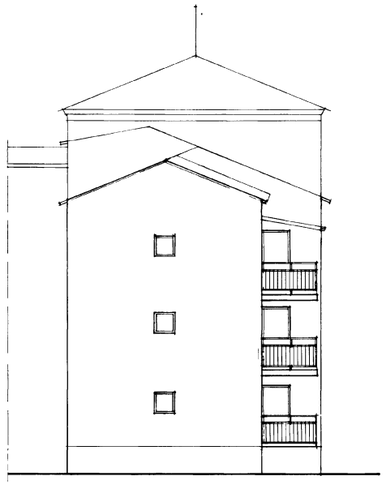

3. FASAD NORR

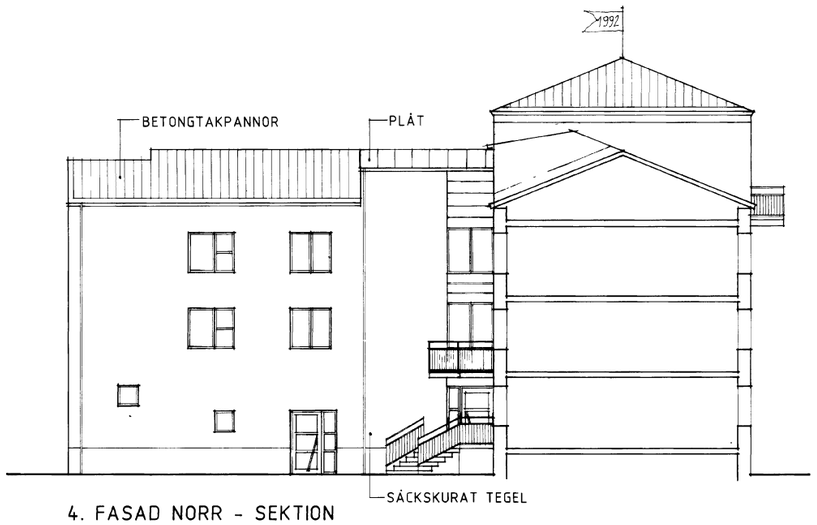


4. FASAD NORR - SEKTION



5. FASAD ÖSTER - SEKTION



6. FASAD VÄSTER

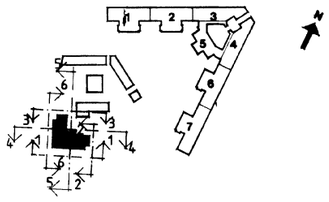

0 1 2 3 4 5 6 7 8 9 10 m
10 dm
ORIGINALSKALA 1:100

RELATIONSRITNING

ÖBO
ÖREBROBOSTÄDER
[redacted]
OBJEKTNR. 114-6

REV	ANT	REVIDERINGEN AVSER	SIGN	DATUM

BRINK arkitekt ab
Drottningatan 6 702 26 Örebro tel 019-13 69 10

Kv SVINAHERDEN ÖREBRO K:N
KOLLEKTIVHUS
HÖRNHUS

RITAD KONSTR AV	HANDL. AV
[redacted]	S STEN

FASADER - SEKTIONER
SKALA 1:100

DATUM ÖREBRO 92 06 05
ARB NR 189390
RITN NR A00:36
REV

Oc6
7352-51

075 766