



4. FASAD NORR

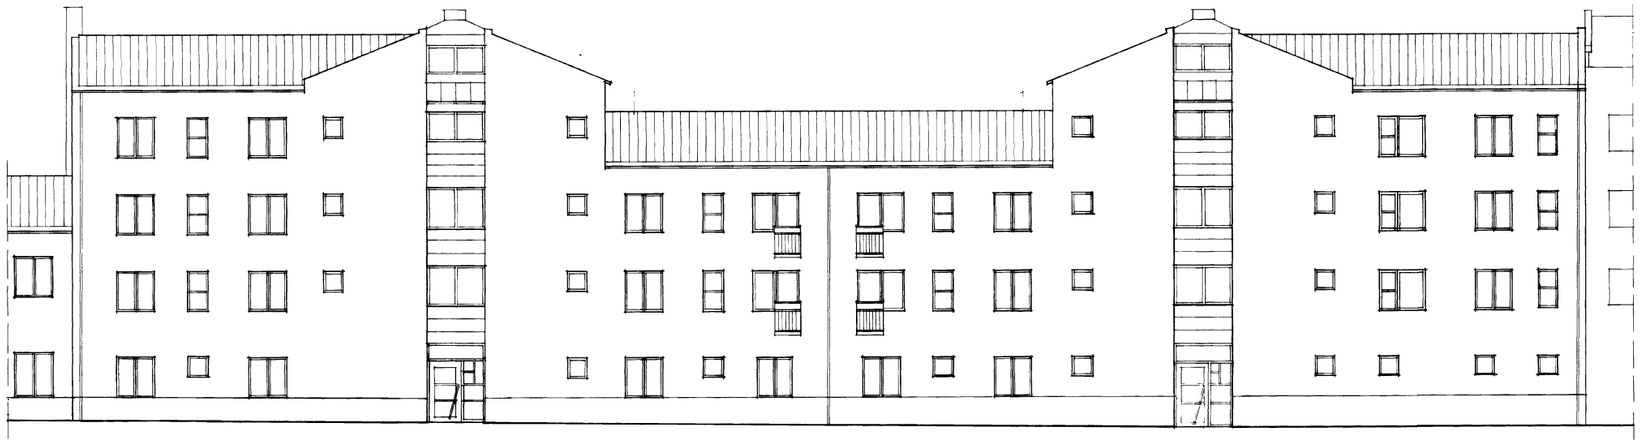

4. FASAD NORR



5. FASAD - SEKTION

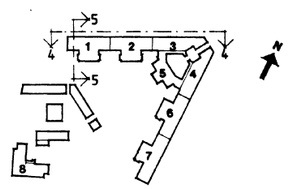

0 1 2 3 4 5 6 7 8 9 10 m
10 dm
ORIGINALSKALA 1.100

RELATIONSRITNING

ÖBO
ÖREBRO BOSTÄDER
ORDER NR. 702 25 ÖREBRO
TELEFON 019-13 07 10

OBJEKTNR. 1149

ANT	REVIDERINGEN AVSER	SIGN	DATUM

BRINK arkitekt ab
Grubbensgatan 6 702 25 Örebro tel 019-130710

Kv SVINAHERDEN ÖREBRO K:N
KOLLEKTIVHUS

HUS 1,2 OCH 3

UTFÖRD KONTR. AV | HANDL. AV
S STEN

FASADER - SEKTIONER

DATUM ÖREBRO 92 06 05
ARB NR 89390
RITN NR A00:32

Oc6
7352-51

075 766