




9. FASAD VÄSTER

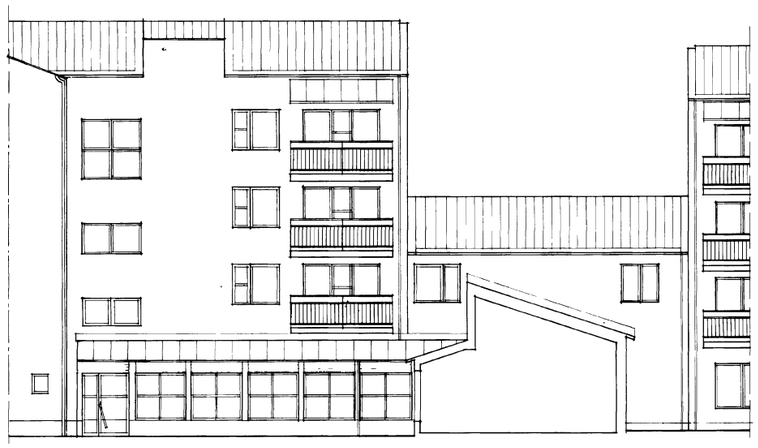


9. FASAD VÄSTER

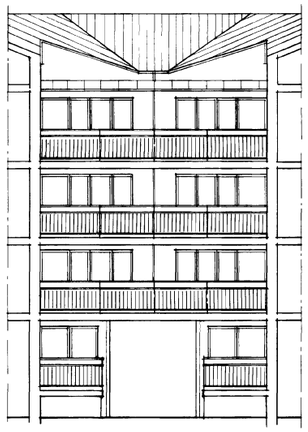


10. FASAD SYDVÄST

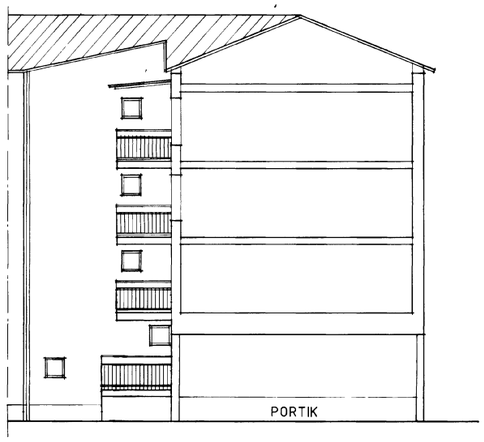

11. FASAD - SEKTION

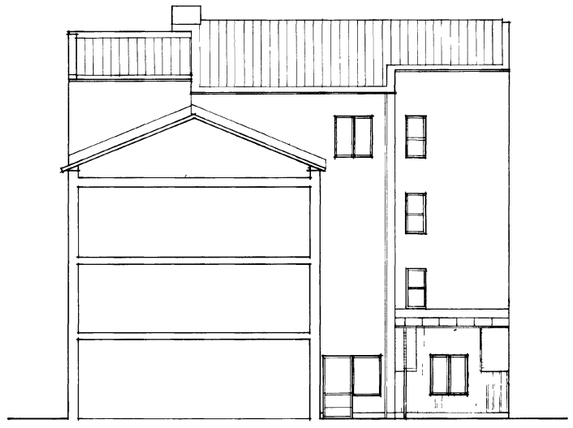

12. FASAD - SEKTION

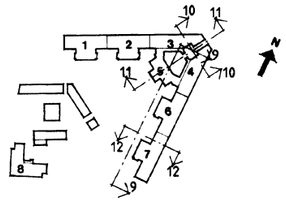

RELATIONSRITNING

ÖBO
ÖREBROBOSTÄDER
BOX 6000, 700 06 ÖREBRO
TELEFON 019-18 62 00

OBJEKTNR. 1148

REV	ANT	REVIDERINGEN AVSER	SIGN	DATUM

BRINK arkitekt ab
Grubbensgatan 6 702 25 Örebro tel 019-130710

Kv SVINAHERDEN ÖREBRO K:N
KOLLEKTIVHUS

HUS 3,4,6 OCH 7

RITAD KONSTR AV: [illegible] | HANDL AV: S STEN

FASADER - SEKTIONER

SKALA 1:100

DATUM ÖREBRO 92 06 05 Sven Sten

ARB NR 189390 | RITN NR A00:34 | REV

Oc6
7352-51

075 366