




13. FASAD

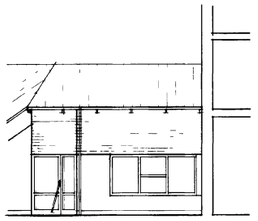


14. FASAD

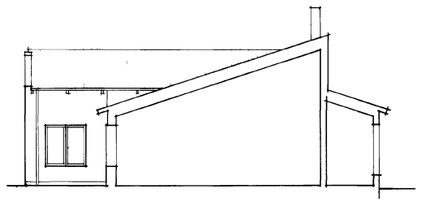


15. FASAD - SEKTION

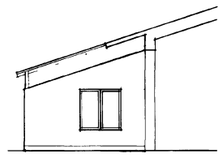


16. FASAD

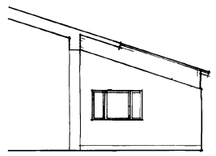


17. FASAD

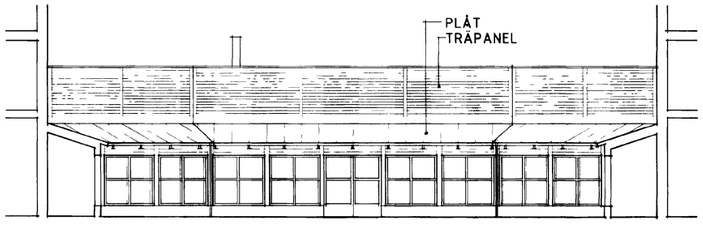


18. FASAD

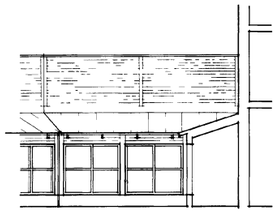

19. FASAD

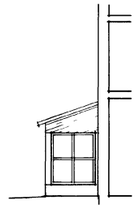

20. FASAD

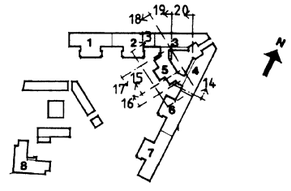

RELATIONSRITNING

ÖBO
ÖREBROBOSTÄDER
BOX 6888, 700 08 ÖREBRO
TELEFON 019-10 42 00

OBJEKTNR. 1148

FASTIGHETSBET.

REV	ANT	BEVIDERINGEN AVSER	SIGN	DATUM

BRINK arkitekt ab
Grubbensgatan 6 70225 Örebro tel 019-130710

RITAD KONSTR AV L ANDERSSON
HANDL AV S STEN
DATUM ÖREBRO 92 06 05

Kv SVINAHERDEN ÖREBRO K:N
KOLLEKTIVHUS

HUS 5

FASADER SKALA 1:100

ARB NR 189390 RITN NR A00:35 REV

VÄLJ PENNOR 69

Oc6
7352-51

075 766