




21. FASAD - SEKTION

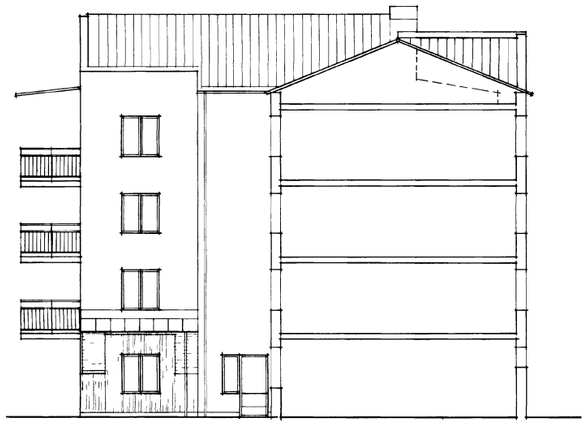

22. FASAD - SEKTION

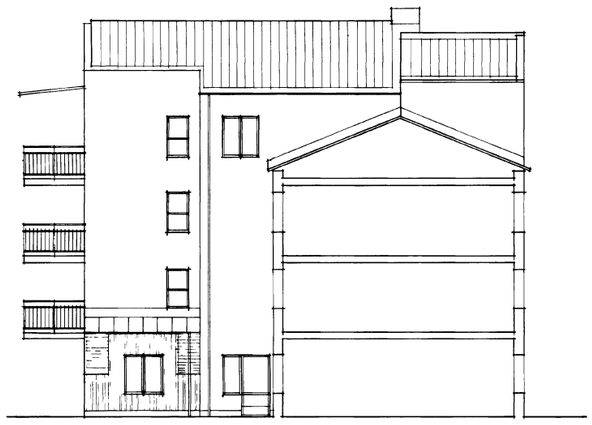

23. FASAD - SEKTION

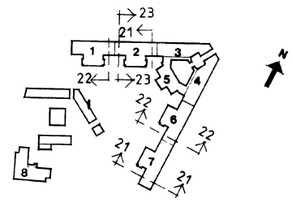

RELATIONSRITNING

ÖBO
ÖREBROBOSTÄDER
BOX 35053, 700 69 ÖREBRO
TELEFON 019-18 42 00

OBJEKTNR. 1148

FASTIGHETSBET.

REV	ÄNT	REVIDERINGEN AVSER	SIGN	DATUM

BRINK arkitekt ab
Grubbensgatan 6 702 25 Örebro tel 019-130710

Kv SVINAHERDEN ÖREBRO K:N
KOLLEKTIVHUS

HUS 2,6 OCH 7

RITAD KONSTR AV: R RENDEL
HANDL AV: S STEN

FASAD - SEKTION SKALA 1:100

DATUM: ÖREBRO 92 06 05
ARB NR: 189390
RITN NR: A00:38
REV: A

0 1 2 3 4 5 6 7 8 9 10 m
10 dm
ORIGINALSKALA 1:100

Océ
7352-51

974 811

VELVETEX 20