
488642

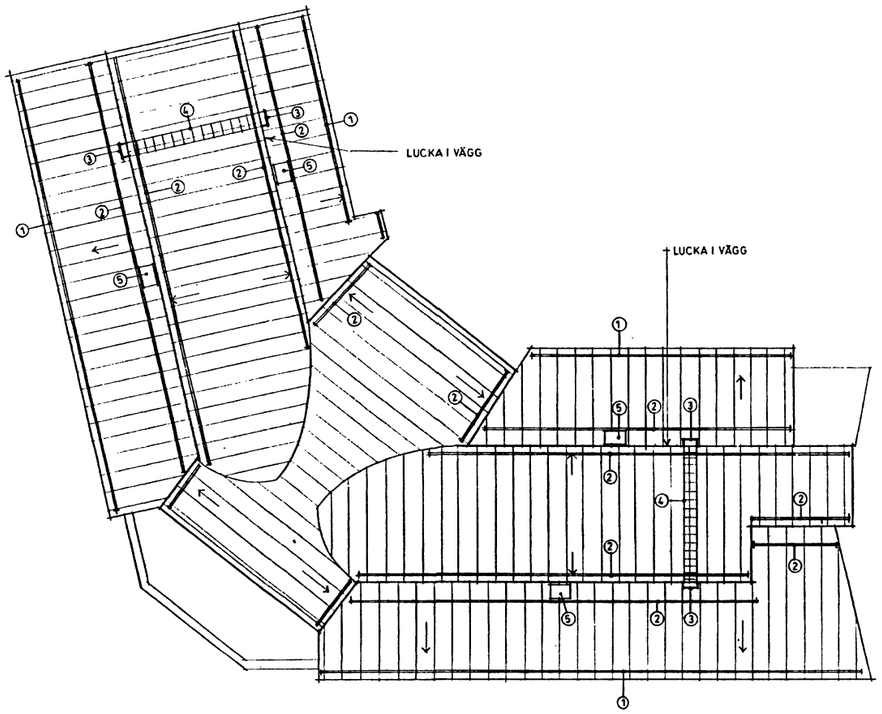

FÖRKLARINGAR

① FOTRÄNNA
LUTNING ANPASSAS TILL STUPRÖR

② NOCK- RESP. TAKFOTSRÄCKE

③ VÄGGFAST STEGE

④ TAKSTEGE
MONTERAS I SEKTIONER SOM ANPASSAS TILL TAKETS BÅGFORM.

⑤ INSPEKTIONSLUCKOR

FÖRESKRIFTER

TAKSKYDDSANORDNINGAR ENL. SS 83 1301, 83 1306, 83 1332
FOTRÄNNA ENL. Hus AMA M1. 211

Granskad för byggnadsnämnden
~~med/utan anmärkning~~
91/1018
Stadsbyggnadskontoret i ~~Örebro~~

Ö
1991 -10- 08
~~1072/90S~~
164/91S

REV	ÄNT.	REVIDERINGEN AVSER	SIGN	DATUM

ARCONA BYGGPROJEKTERING
ARCONA CONSULT AB
V. VINTERGATAN 11B, BOX 0824
700 08 ÖREBRO, 019-12 70 82

Kv. SVINAHERDEN, Örebro
NYBYGGNAD AV FLERBOSTADSHUS

TAKPLAN

SKALA 1:100

RITAD AV	KONSTR. AV	HANDL. AV
		ERSON

ÖREBRO 91 10 07

ARBETSNUMMER 91033

RITNINGSNUMMER 30:5

REV.