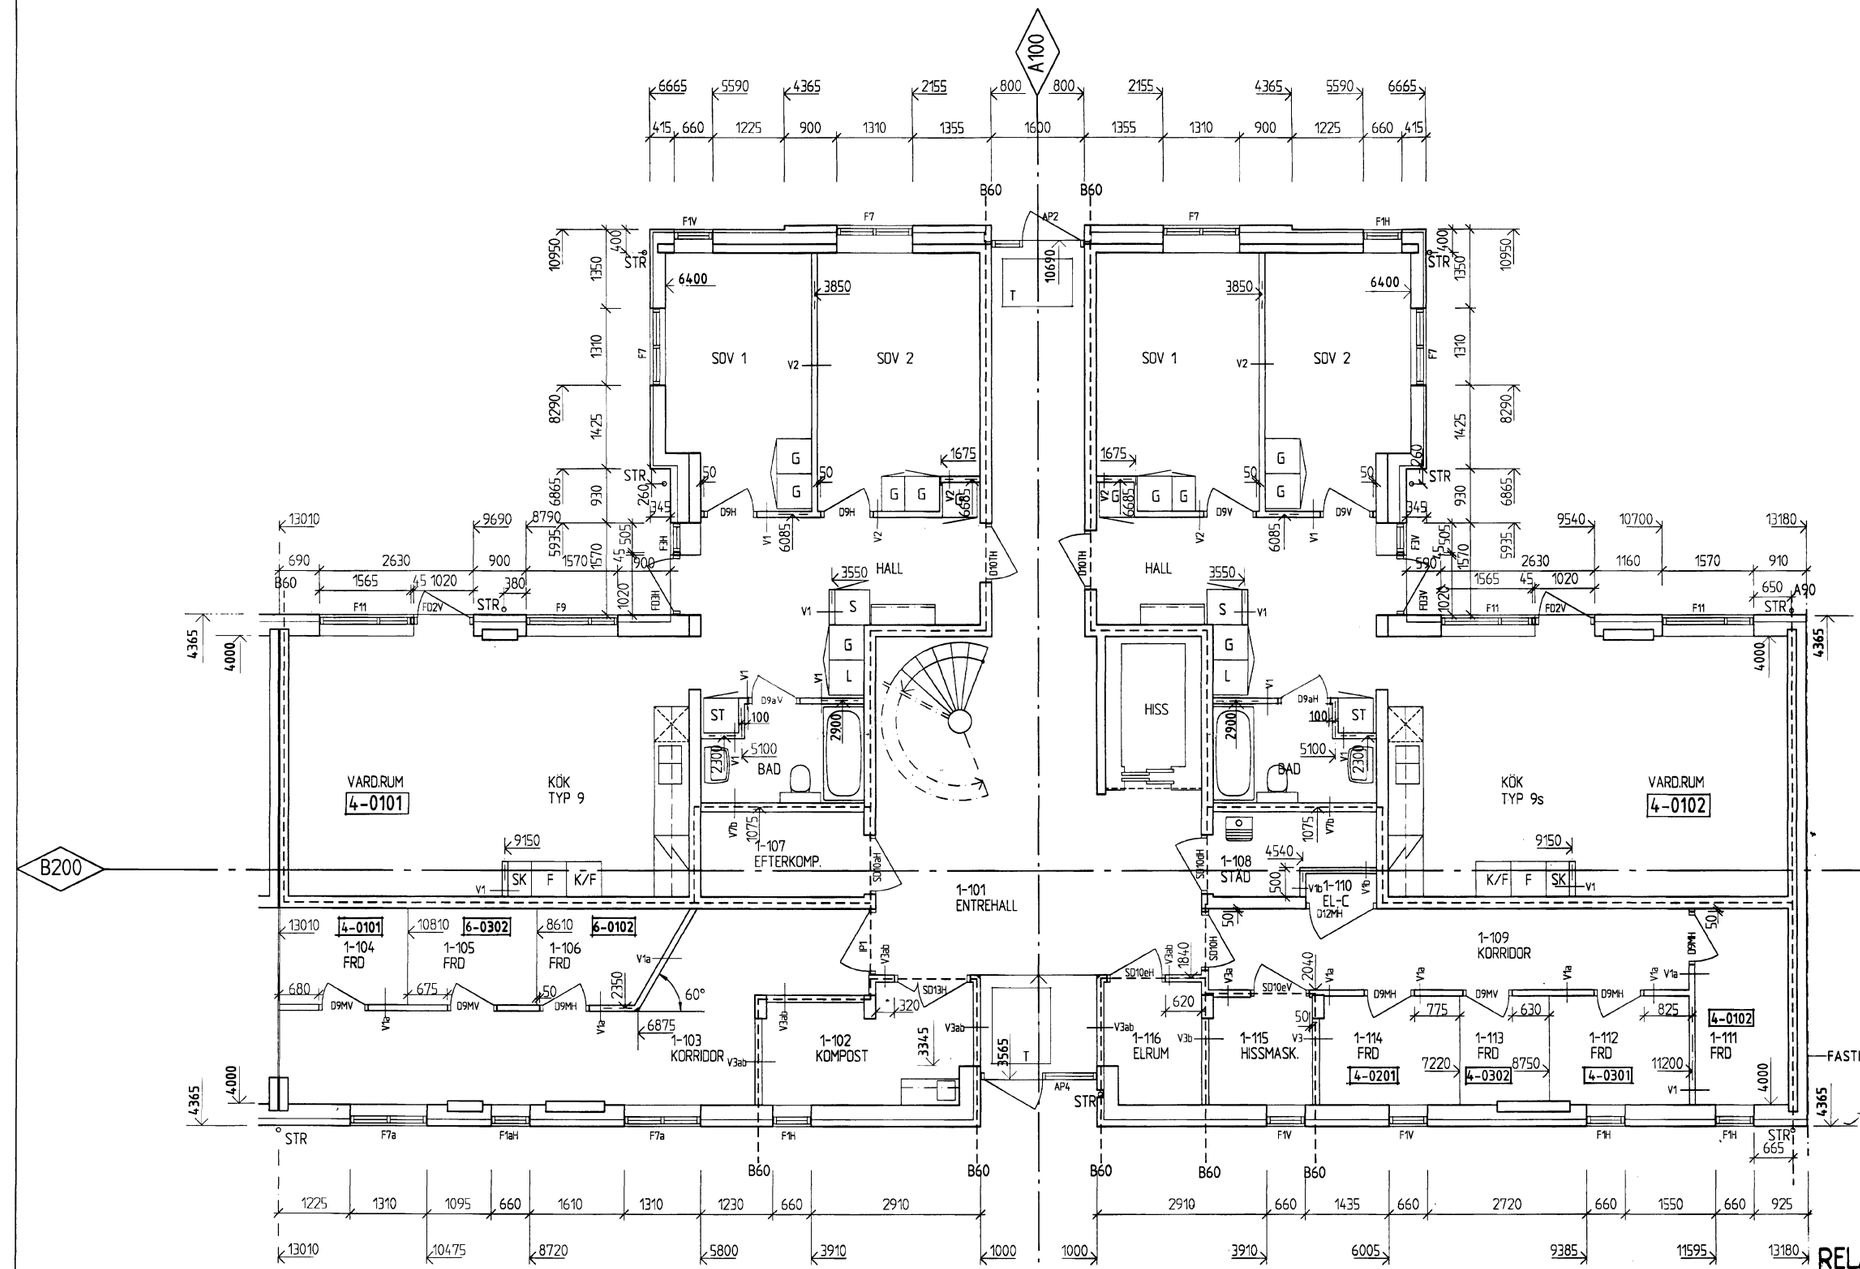


FÖRESKRIFTER OCH FÖRKLARINGAR

MÅTT ANGES I MM.

MÅTTSÄTTNING VÄGG AVSER CENTRUM VÄGGSKENA DÄR EJ ANNAT ANGES.

VÄGGTYPER, SE RITN A32:21.

GIPSVÄGGAR UTFÖRES ÖVER PARTIER I VÄGG LIKA OMGIVANDE VÄGGAR.

VID PARTIER I BRANDCELLSGRÄNS UTFÖRES BALK OCH TÄTNING OVANFÖR I SAMMA KLASS SOM VÄGG.

INKLÄDNADER AV TRUMMA OCH RÖR UTFÖRES MED STÅLREGLAR OCH 2X13 GIPS VID A30-KRAV, ÖVRIGA MED 1X13 GIPS.

INVÄNDIGA DETALJER, SE RITN A32:22.

UNDERTAK, SE RITN A37:....

LUTNINGAR MOT GOLVBUNNAR UTFÖRES ENL GVK

INREDNING I BADRUM, SE PRINCIPRITNING BADRUM A38:21.

BETONG

LÄTTVÄGG — HÖRNSKYDD

VÄGG BRANDKLASS ENL PLANER

RUMSNUMMERGRÄNS

STR STUPRÖR

T TORKMATTA ENL RAMBESKR.

HÖGSKÅP

G HÖGSKÅP TYP MARBODAL 050478-050480, BREDD ENL PLANER

L HÖGSKÅP TYP MARBODAL 050485-050487, BREDD ENL PLANER

ST HÖGSKÅP TYP MARBODAL 050491

S HÖGSKÅP F TYP MARBODAL UTAN INREDNING. INREDNING I SOPSKÅP ENL PERSTORP

G, L STRECK UNDER BETECKNING ANGER ATT DESSA SKALL VARA FLYTTBARA KONTINENTALHÖJDSKÅP KOMPLETTERAT MED TOPPSKÅP H = 288. INREDNING LIKA G OCH L

G_s, L_s HÖGSKÅP TYP S (HÖJD 226 CM) GÄLLER SKÅP I SOVRUM I LÄGENHETER 8-0101 OCH 14-0101 ANSLUTES MOT TAK. INREDNING LIKA G OCH L.

UNDERLITTERA V ANGER ATT SOCKEL OCH BOTTEN SKALL UTFÖRAS ENL RITN A32:22 FÖR ATT INRYMMA FÖRDELNINGSLÅDA FÖR VENTILATION.

ÖVRIGA FÖRESKRIFTER FÖR HÖGSKÅP, SE A38:01

RELATIONSRITNING

ÖBO
ÖREBROBOSTÄDER
BOX 8033, 700 08 ÖREBRO
TELEFON 019-194500

OBJEKTNR. 1148
FASTIGHETSNR.

TOTALENTREPRENÖR
BPA BYGG

REG	ANT	REGISTRERINGEN AVSER	SIGN	DATUM

BRINK arkitekt ab
Stubbenvägen 6 702 25 Örebro tel 019-130710

Kv SVINAHERDEN ÖREBRO K:N
Kollektivhus

KOMPLETTERINGSRITNING
HUS 1 PLAN 1

RITAD AV	HANDL AV
ALF	LANDERSSON

HUSDEL
SKALA 1:50
REG

DATUM ÖREBRO 1992 06 05
ARB. NR 190300
RITNINGS NR A30:11