
FÖRESKRIFTER OCH FÖRKLARINGAR

SE RITN. A30:11

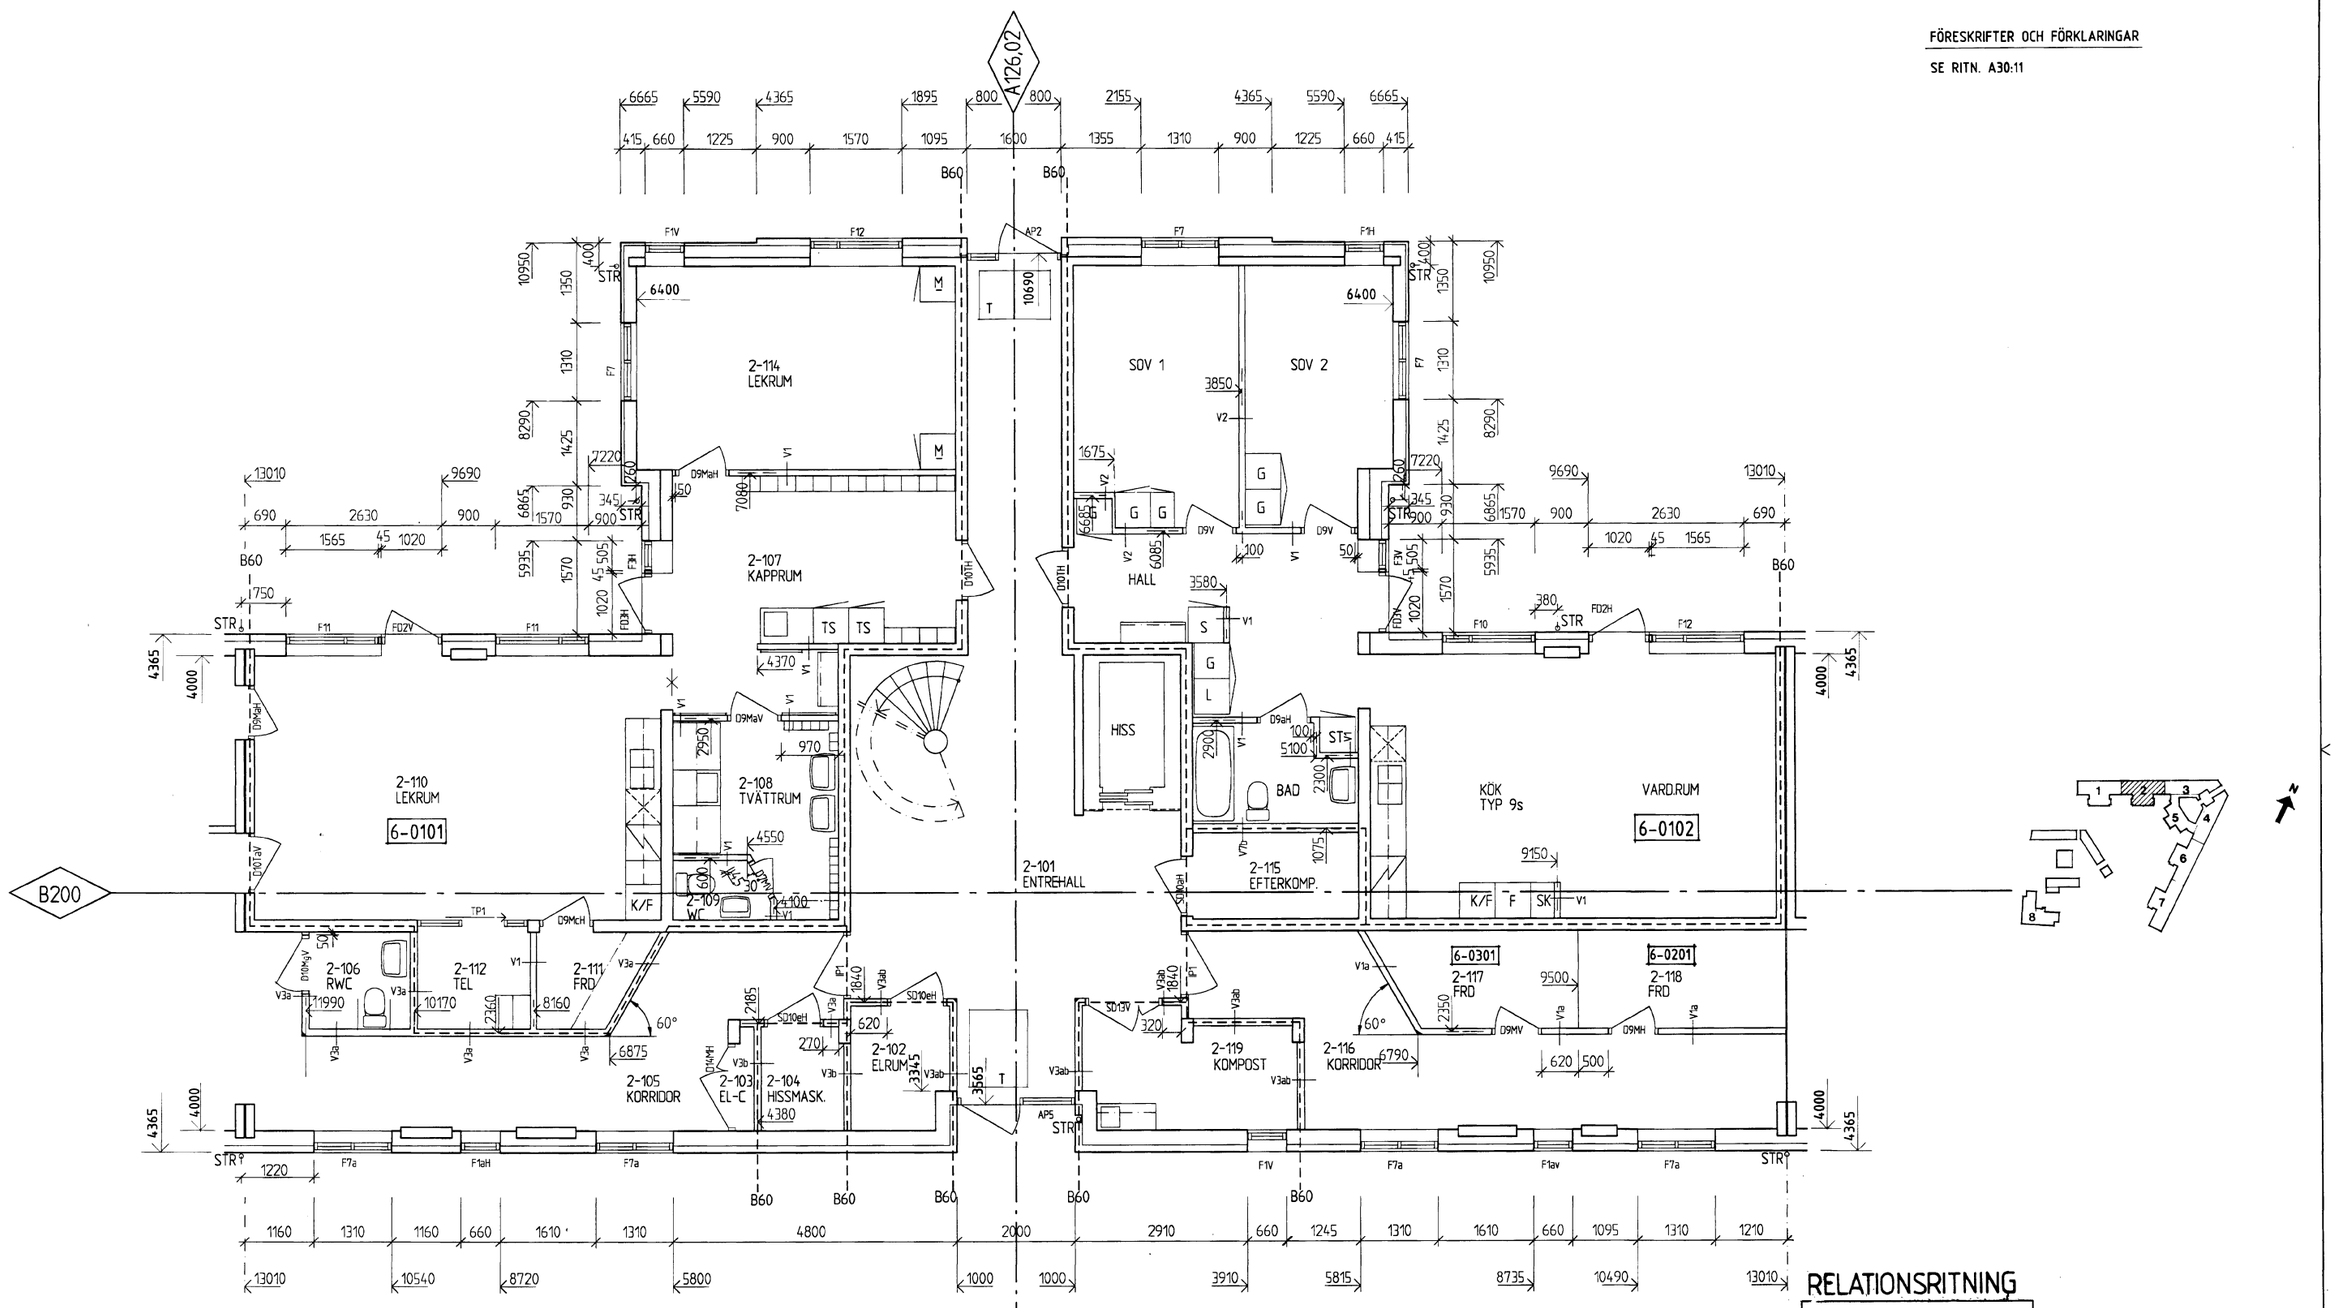

RELATIONSRITNING

ÖBO
ÖREBROBOSTÄDER
BOX 8033, 700 08 ÖREBRO
TELEFON 019-184200

OBJEKTNR. 1148

FASTIGHETSNR.

TOTALENTREPRENÖR

BPA BYGG

BRINK arkitekt ab
Grubbensgatan 6 702 25 Örebro tel 019-13 07 10

REG	ANT	REGISTRERINGEN AVSER	SIGN	DATUM

Kv SVINAHERDEN ÖREBRO K:N
Kollektivhus

KOMPLETTERINGSRITNING

HUS 2 PLAN 1

RITAD AV	HANDL AV
ALF	L.ANDERSSON

DATUM ÖREBRO 1992 06 05

HUSDEL

SKALA 1:50

ARB. NR 190300

RITNINGS NR A30:21

REG