FÖRESKRIFTER OCH FÖRKLARINGAR

SE RITN. A30:11

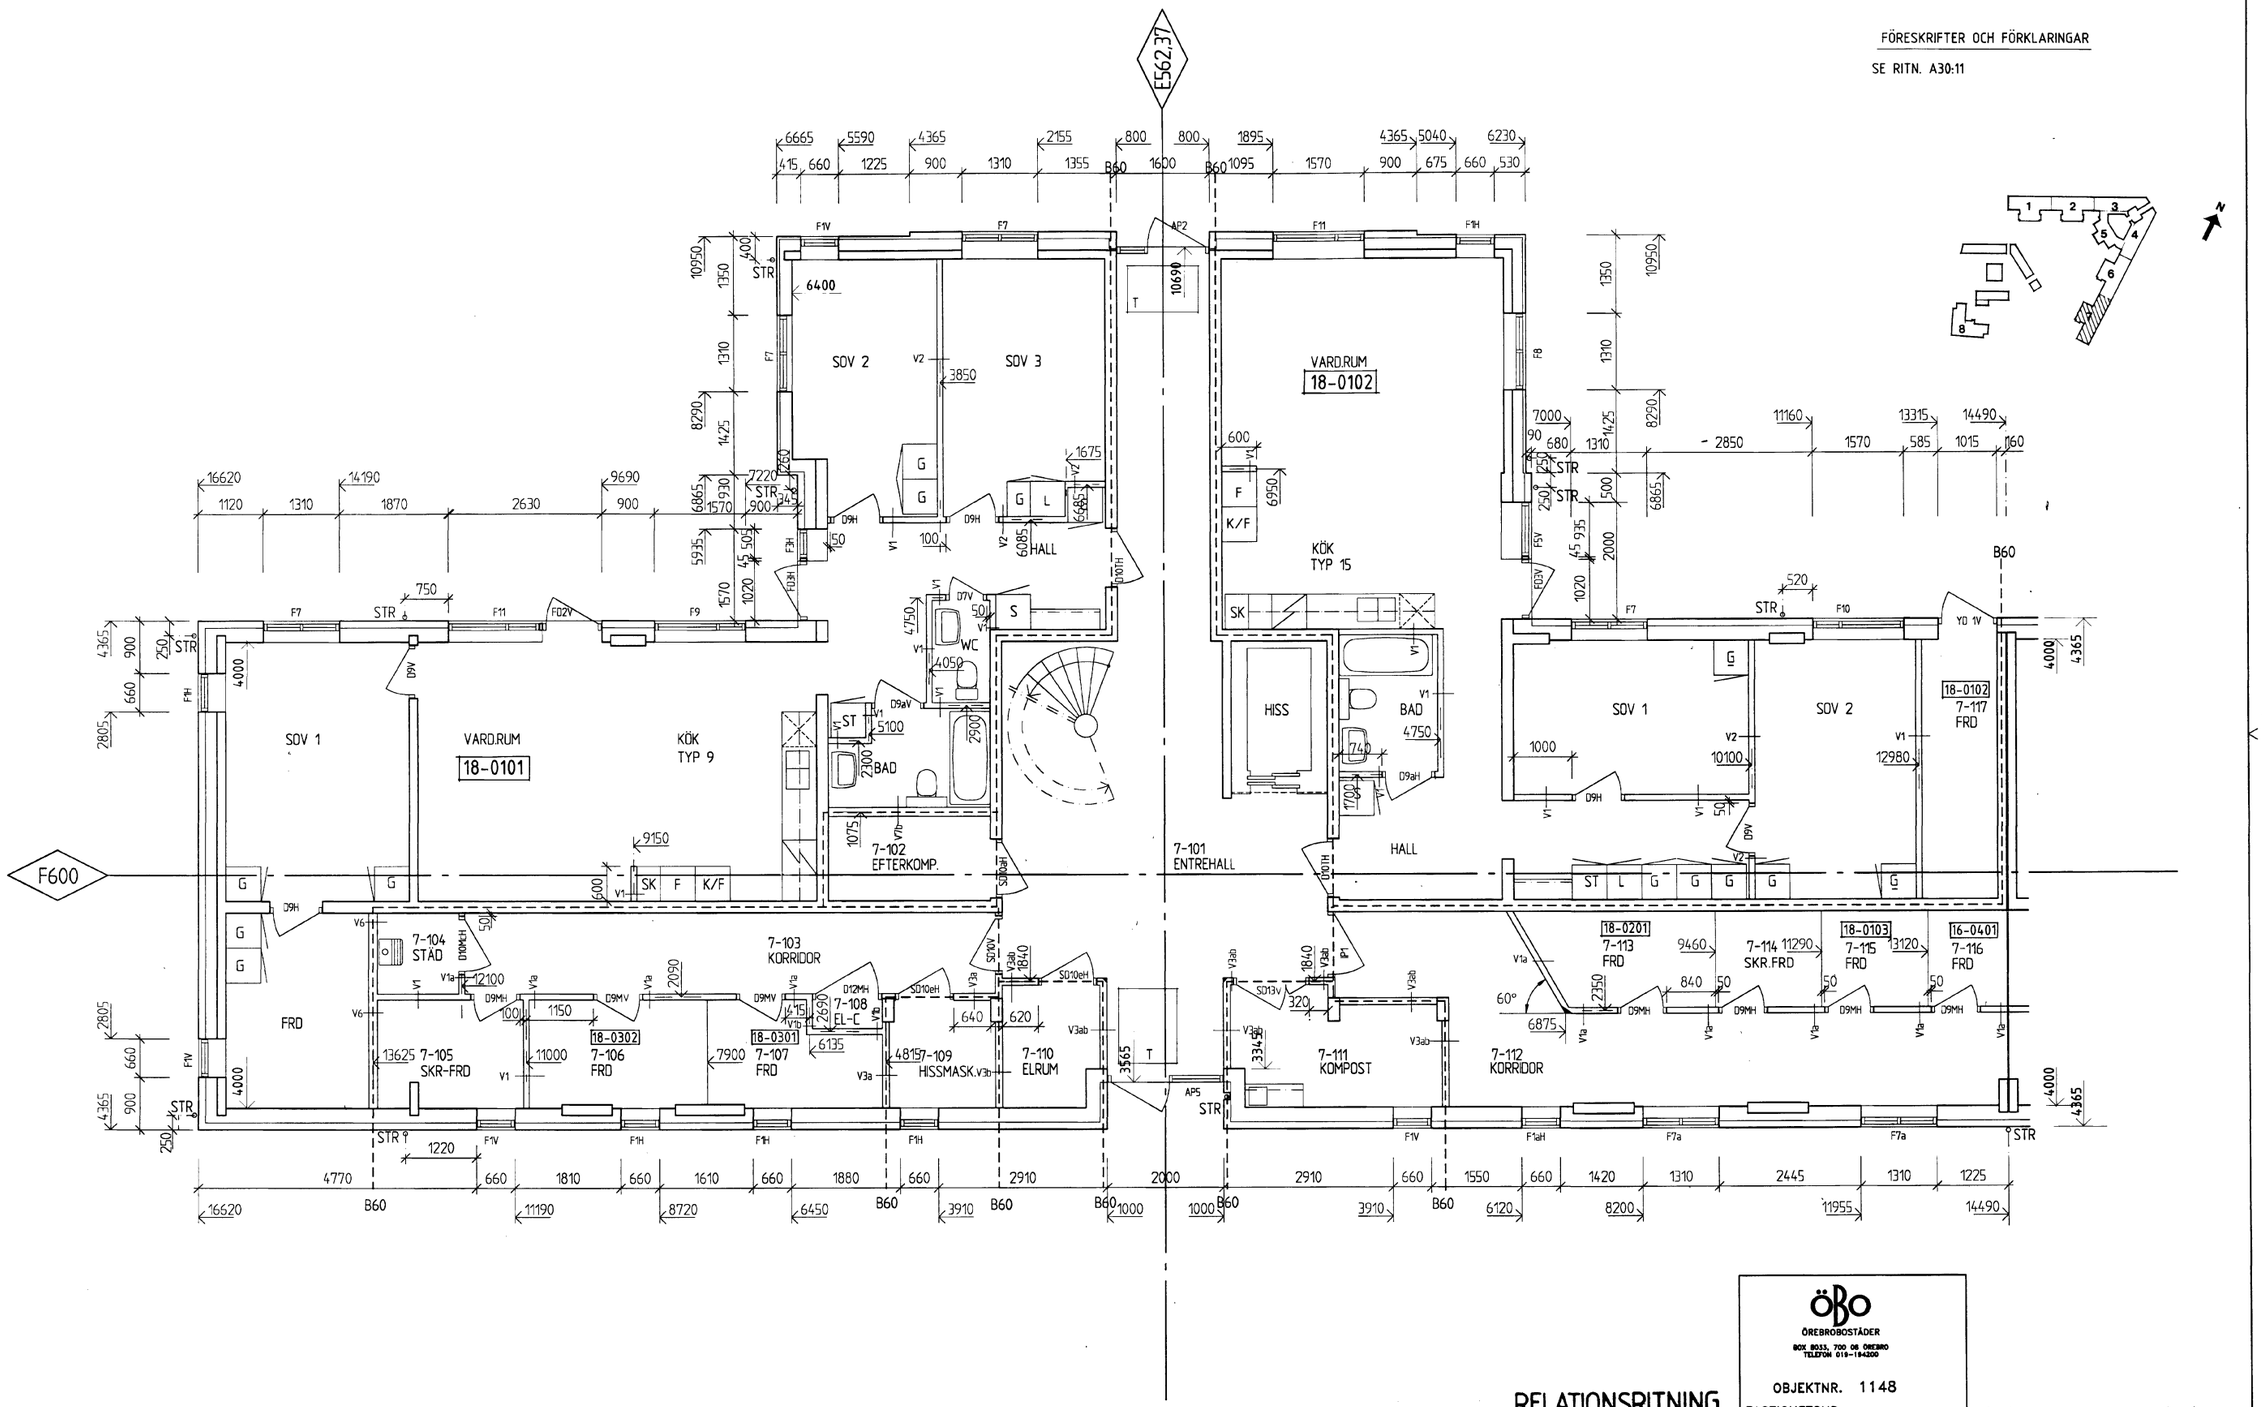

RELATIONSRITNING

TOTALENTREPRENÖR

BPA BYGG

ÖBO
ÖREBROBOSTÄDER
BOX 8033, 700 08 ÖREBRO
TELEFON 019-194200

OBJEKTNR. 1148

FASTIGHETSNR.

BRINK arkitekt ab
Grubbensgatan 6 702 25 Örebro tel 019-130710

REG	ANT	REGISTRERINGEN AVSER	SIGN	DATUM

Kv SVINAHERDEN ÖREBRO K:N
Kollektivhus

KOMPLETTERINGSRITNING

HUS 7 PLAN 1

HUSDEL

SKALA 1:50

RITAD AV ALF

HANDL. AV L.ANDERSSON

DATUM ÖREBRO 1992 06 05

ARB. NR 190300

RITNINGS NR A30:71

REG