FÖRESKRIFTER OCH FÖRKLARINGAR

SE RITN. A30:11

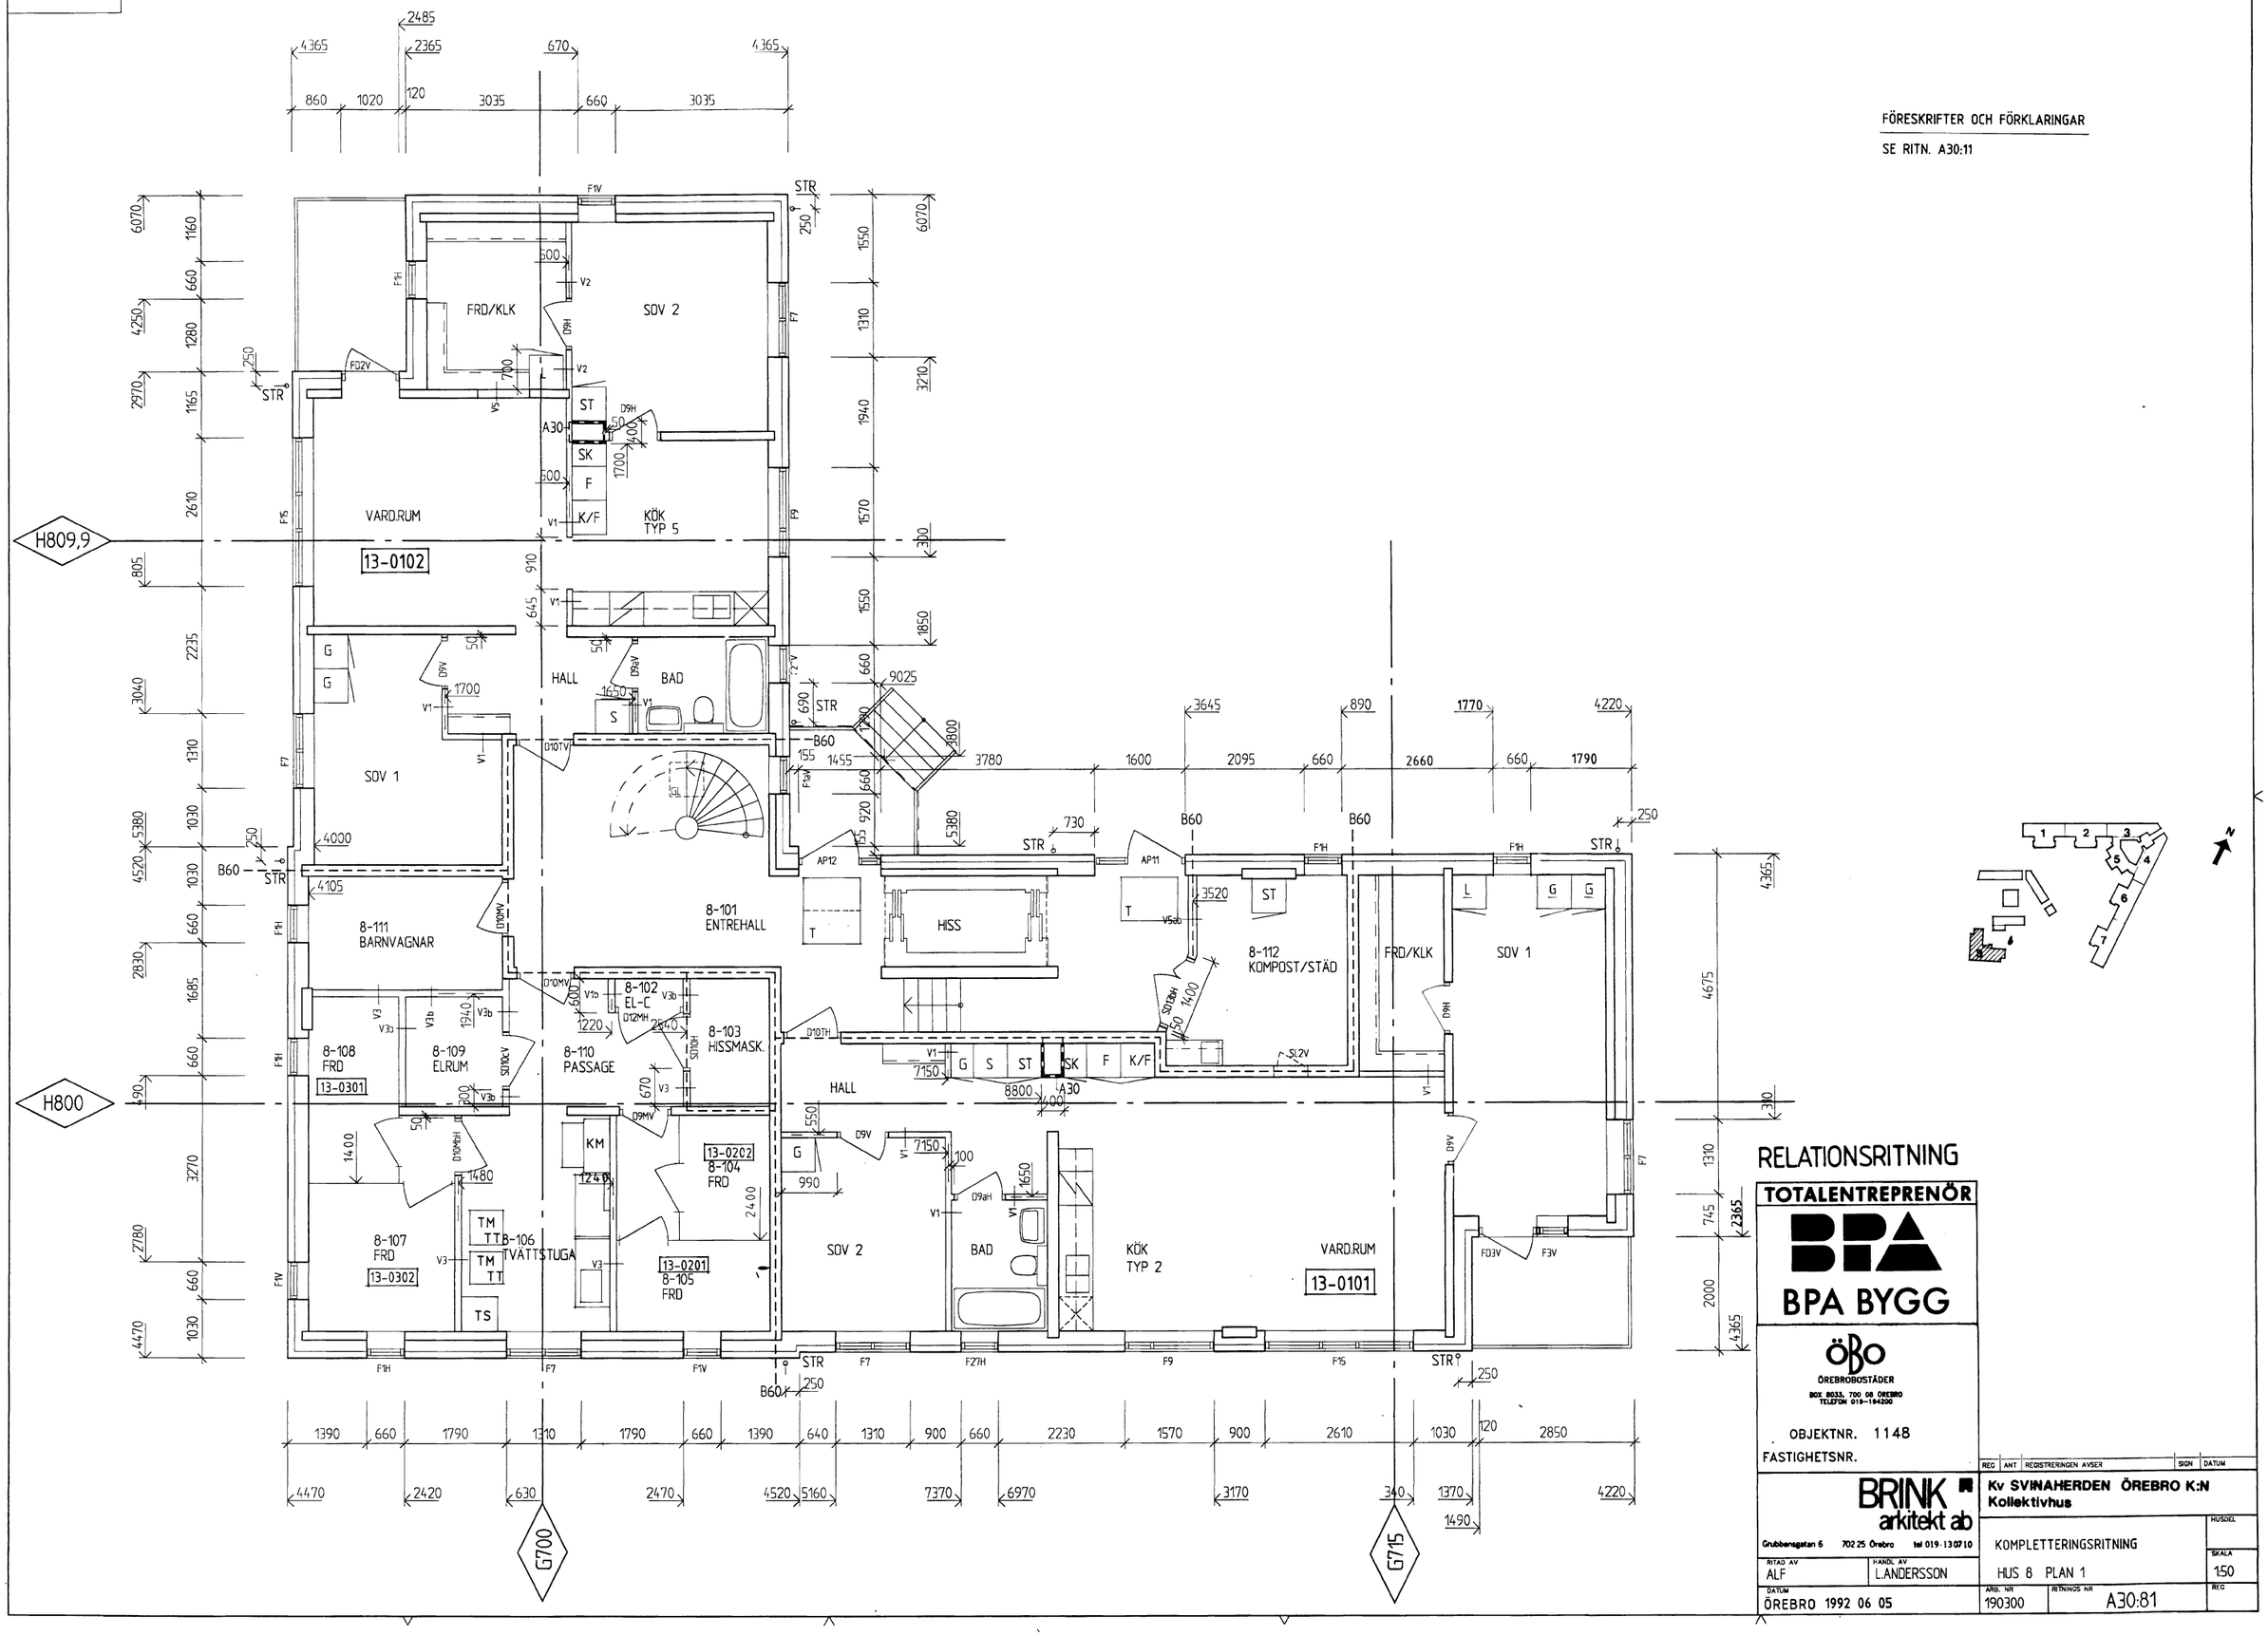

RELATIONSRITNING

TOTALENTREPRENÖR

BPA BYGG

ÖBO
ÖREBROBOSTÄDER
BOX 8033, 700 08 ÖREBRO
TELEFON 019-184200

OBJEKTNR. 1148

FASTIGHETSNR.

REG	ANT	REGISTRERINGEN AVSER	SIGN	DATUM

BRINK arkitekt ab
Grubbensgatan 6 702 25 Örebro tel 019-130710

Kv SVINAHERDEN ÖREBRO K:N
Kollektivhus

KOMPLETTERINGSRITNING

HUS 8 PLAN 1

RITAD AV	HANDL AV	HUSDEL
ALF	L.ANDERSSON	

DATUM	ARBS NR	RITNINGS NR	SKALA	REG
ÖREBRO 1992 06 05	190300	A30:81	1:50	