

FÖRESKRIFTER OCH FÖRKLARINGAR

SE RITN. A30:11

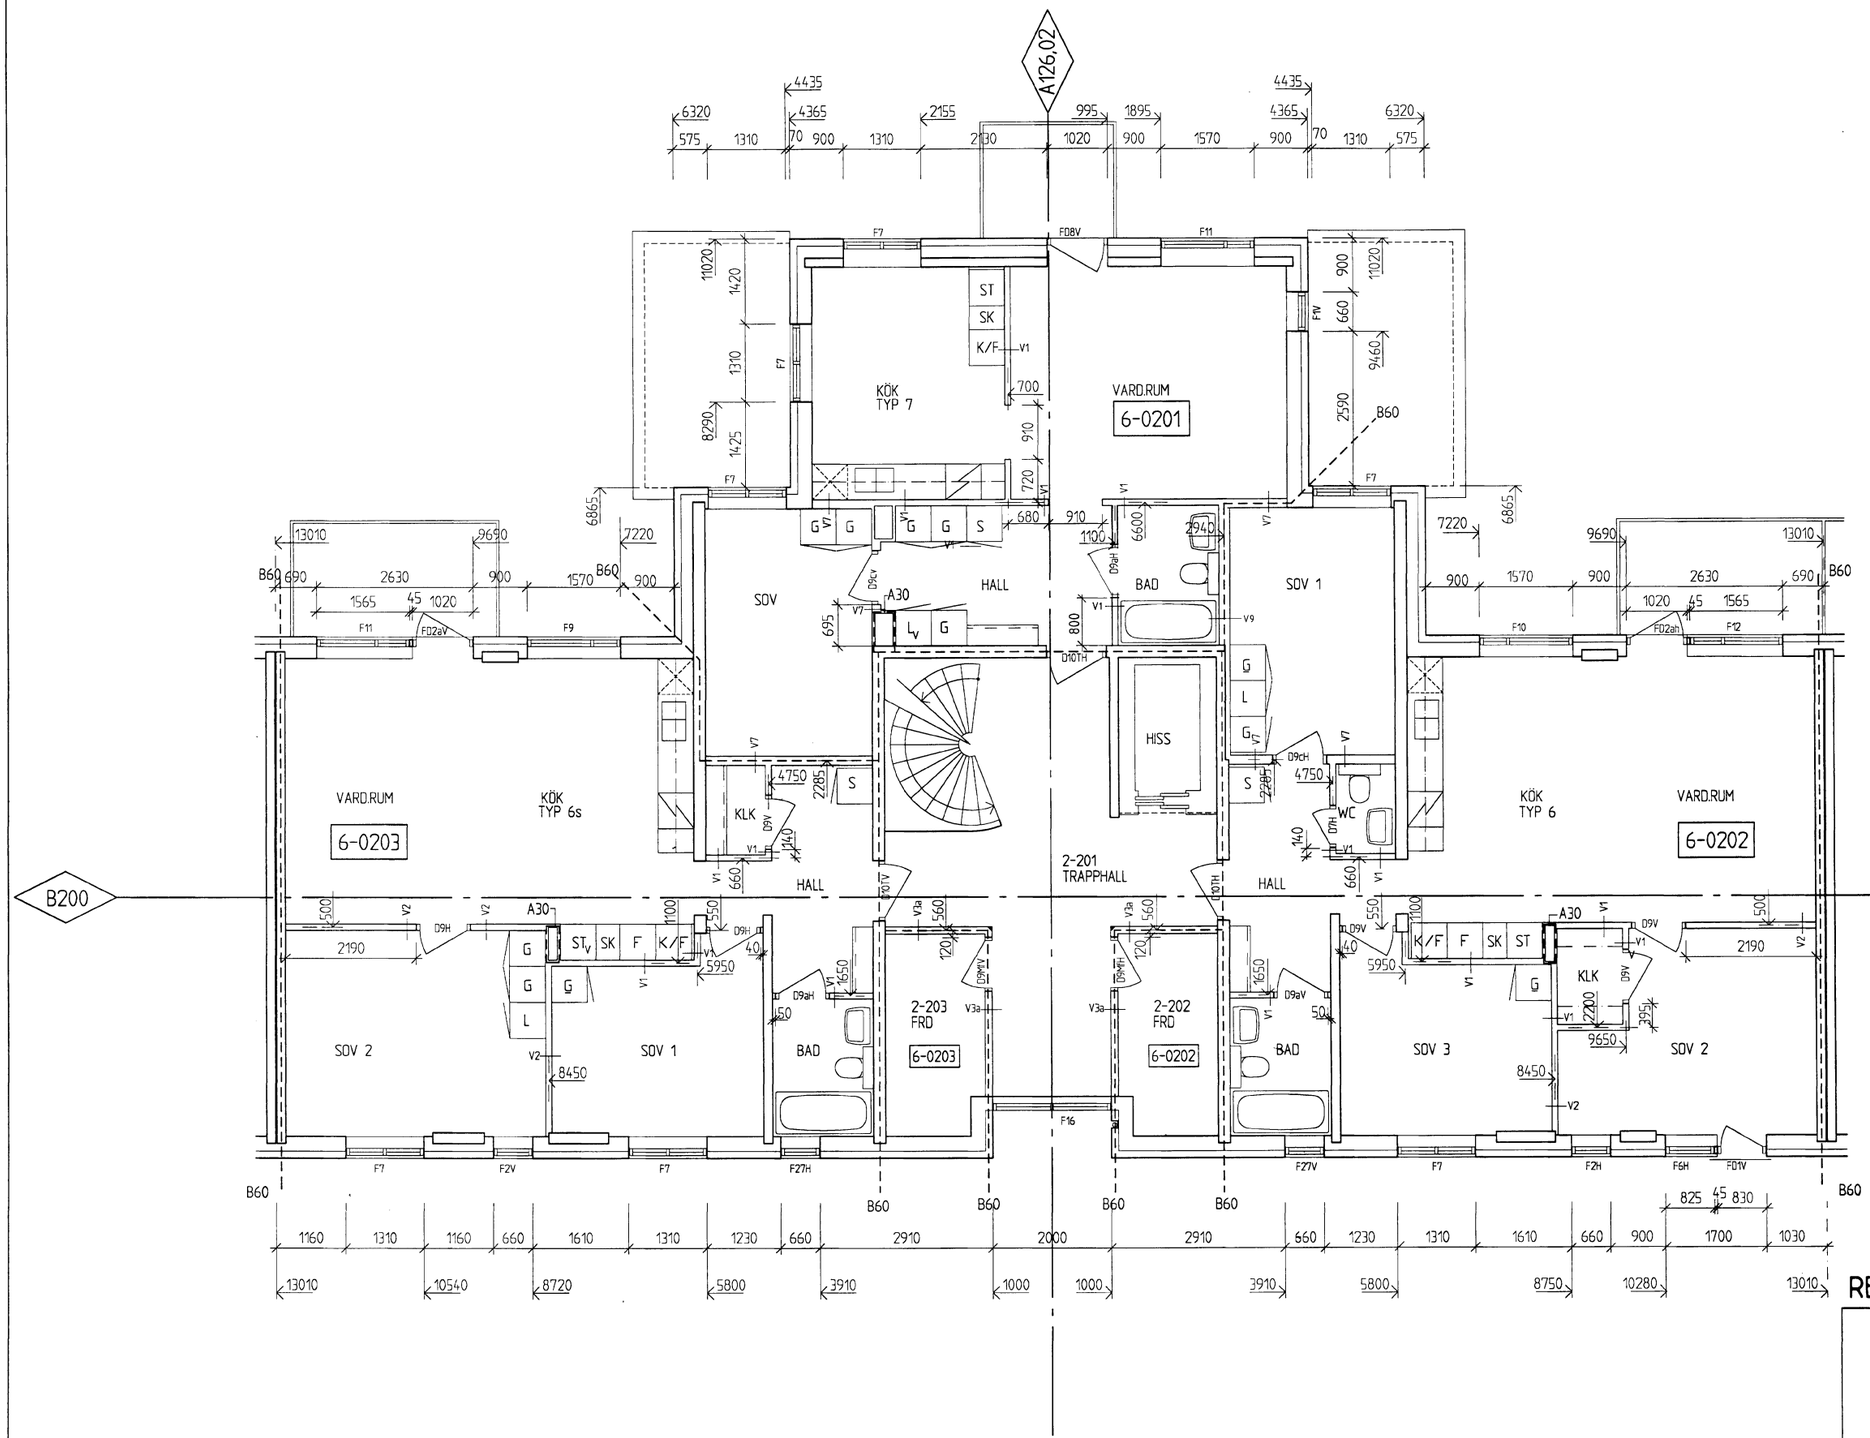

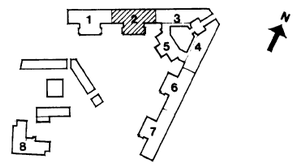

RELATIONSRITNING

ÖBO
ÖREBROBOSTÄDER
BOX 8033, 700 08 ÖREBRO
TELEFON 019-184200

OBJEKTNR. 1148

FASTIGHETSNR.

TOTALENTREPRENÖR
BPA BYGG

BRINK arkitekt ab
Grubbenagatan 6 702 25 Örebro tel 019/13 07 10

REG	ANT	REGISTRERINGEN AVSER	SIGN	DATUM

Kv SVINAHERDEN ÖREBRO K:N
Kollektivhus

KOMPLETTERINGSRITNING

HUS 2 PLAN 2

RITAD AV	HANDL AV	HUSDEL
ALF	L.ANDERSSON	

DATUM	ARB. NR	RITNINGS NR	SKALA	REG
ÖREBRO 1992 06 05	190300	A30:22	1:50	