FÖRESKRIFTER OCH FÖRKLARINGAR

SE RITN. A30:11

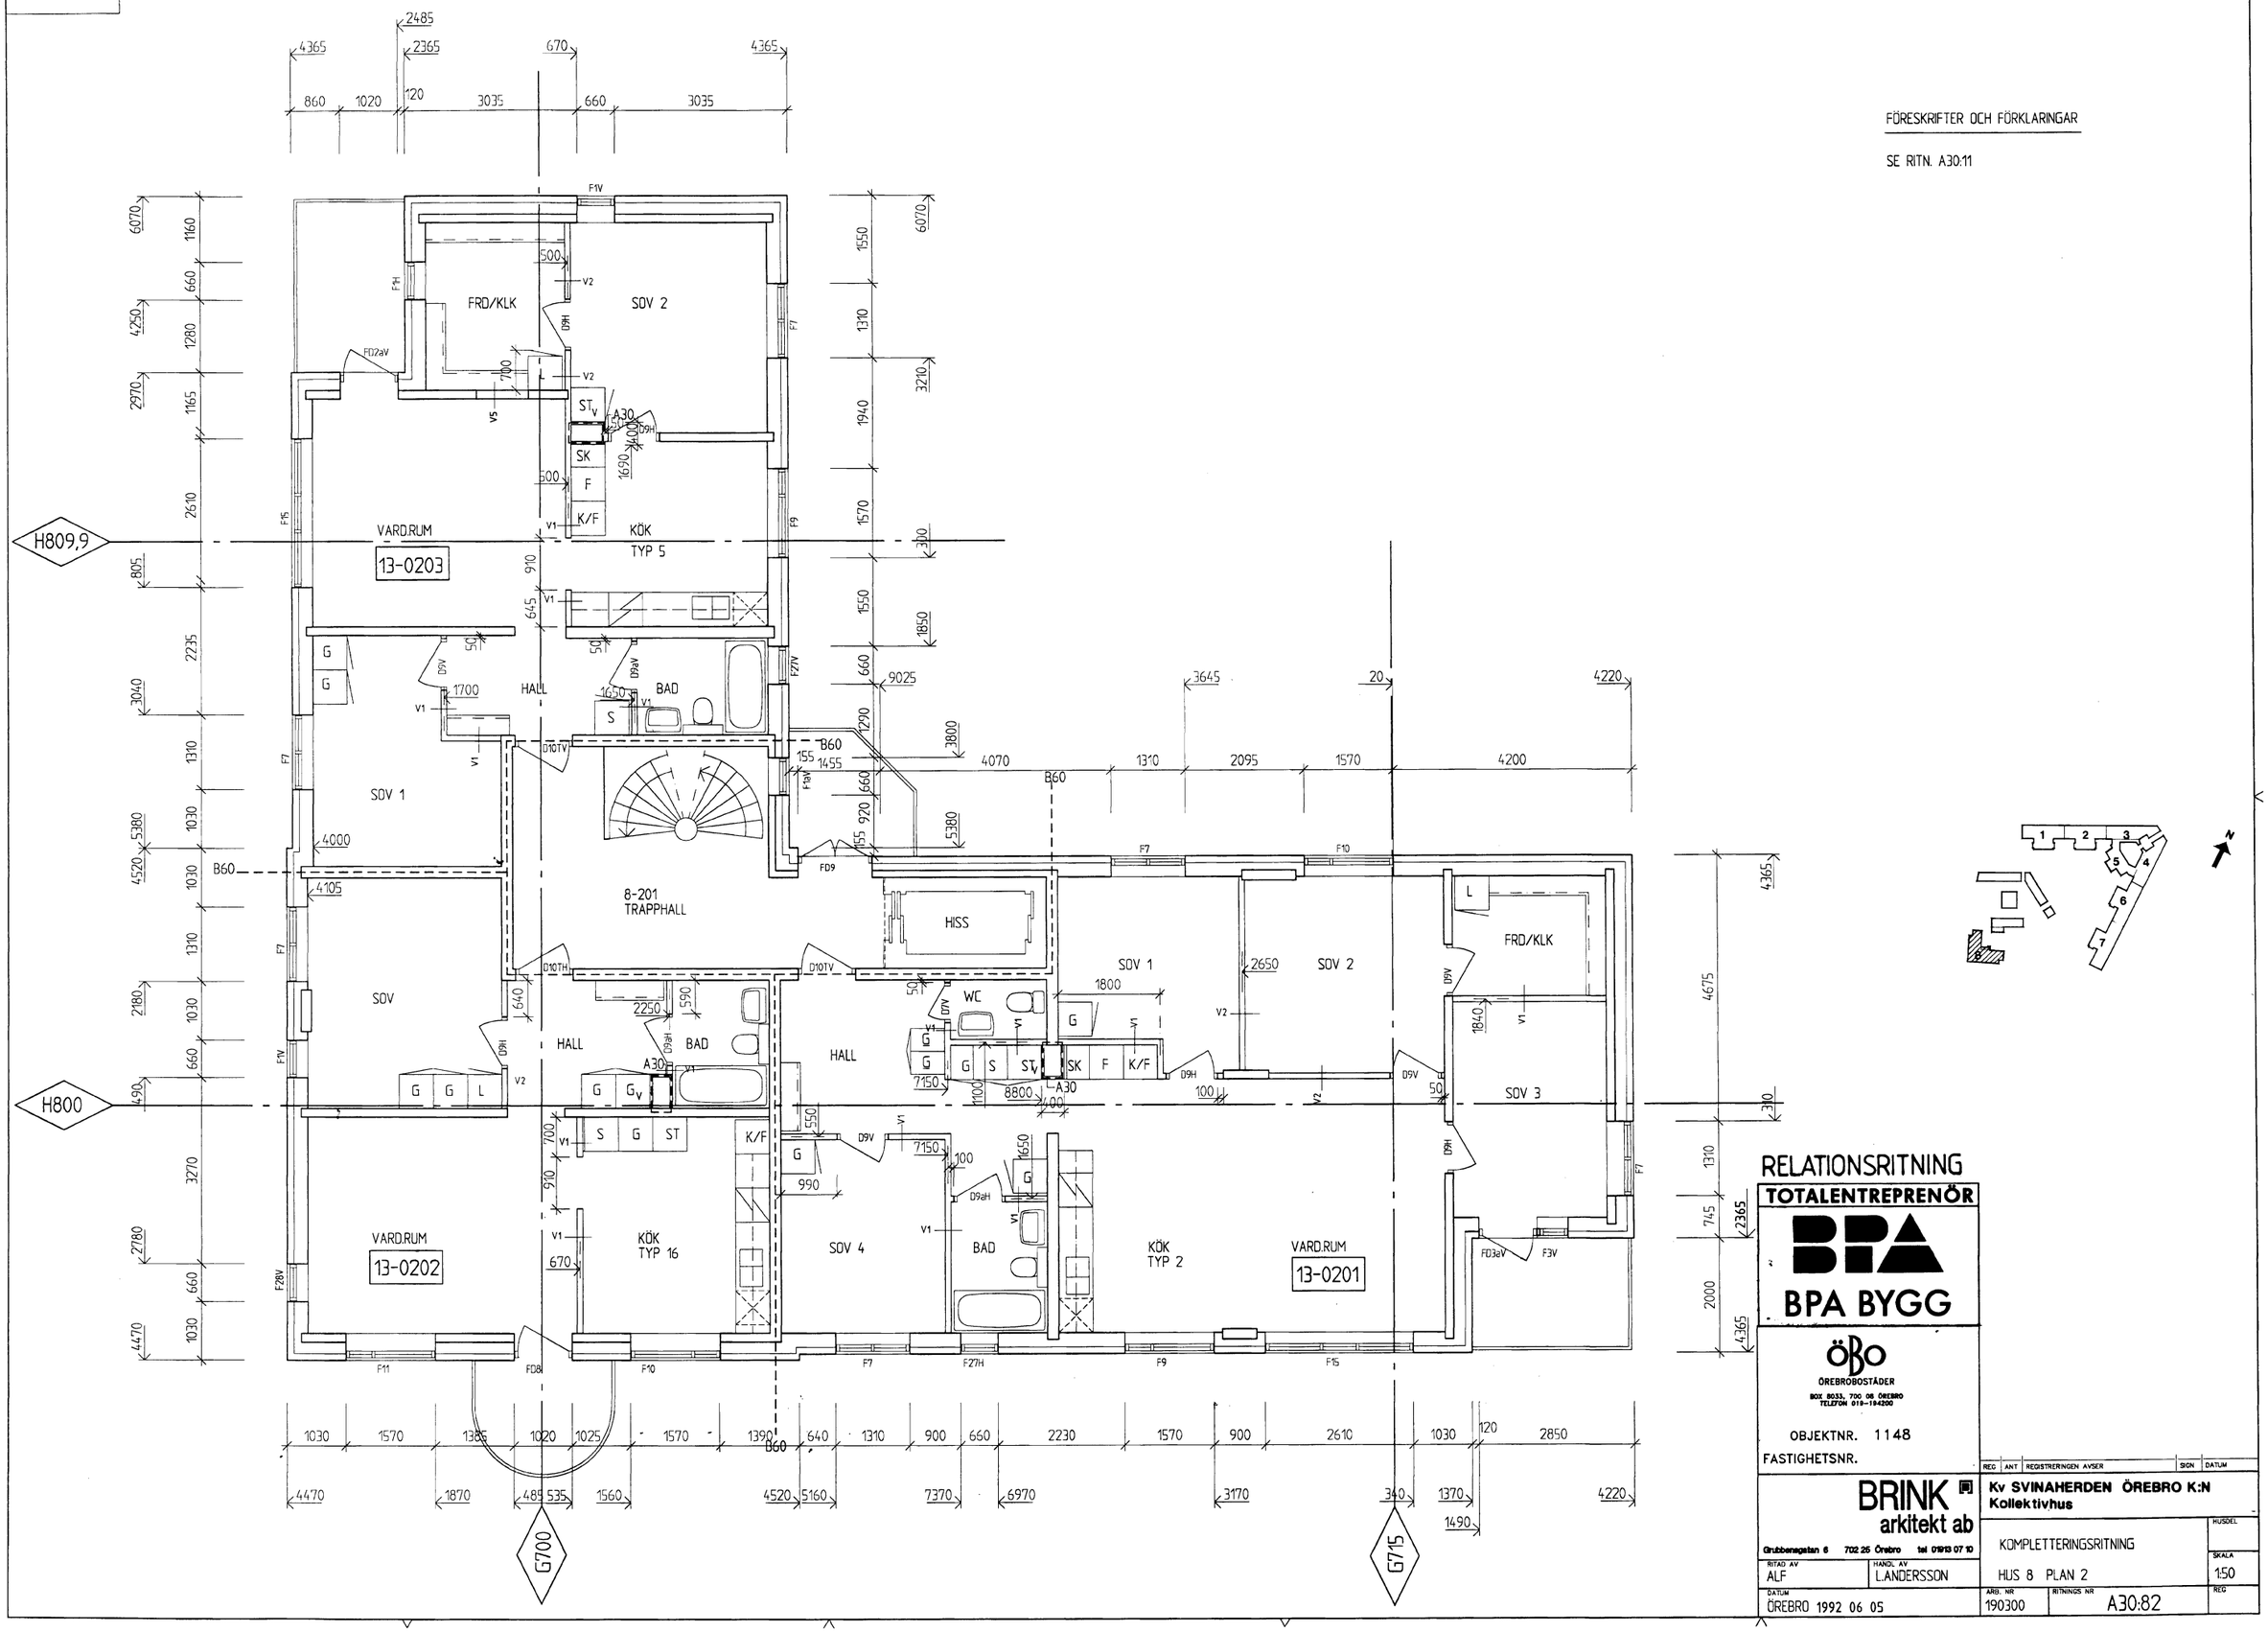

RELATIONSRITNING

TOTALENTREPRENÖR

BPA BYGG

ÖBO
ÖREBROBOSTÄDER
BOX 8033, 700 08 ÖREBRO
TELEFON 019-184200

OBJEKTNR. 1148

FASTIGHETSNR.

REG	ANT	REGISTRERINGEN AVSER	SIGN	DATUM

BRINK arkitekt ab
Grubbensgatan 6 702 25 Örebro tel 019/13 07 10

Kv SVINAHERDEN ÖREBRO K:N
Kollektivhus

KOMPLETTERINGSRITNING

HUS 8 PLAN 2

RITAD AV	HANDL. AV	HUSDEL.
ALF	L.ANDERSSON	
DATUM	ARB. NR	RITNINGS NR	REG
ÖREBRO 1992 06 05	190300	A30:82	

SKALA 1:50