
FÖRESKRIFTER OCH FÖRKLARINGAR

SE RITN. A30:11

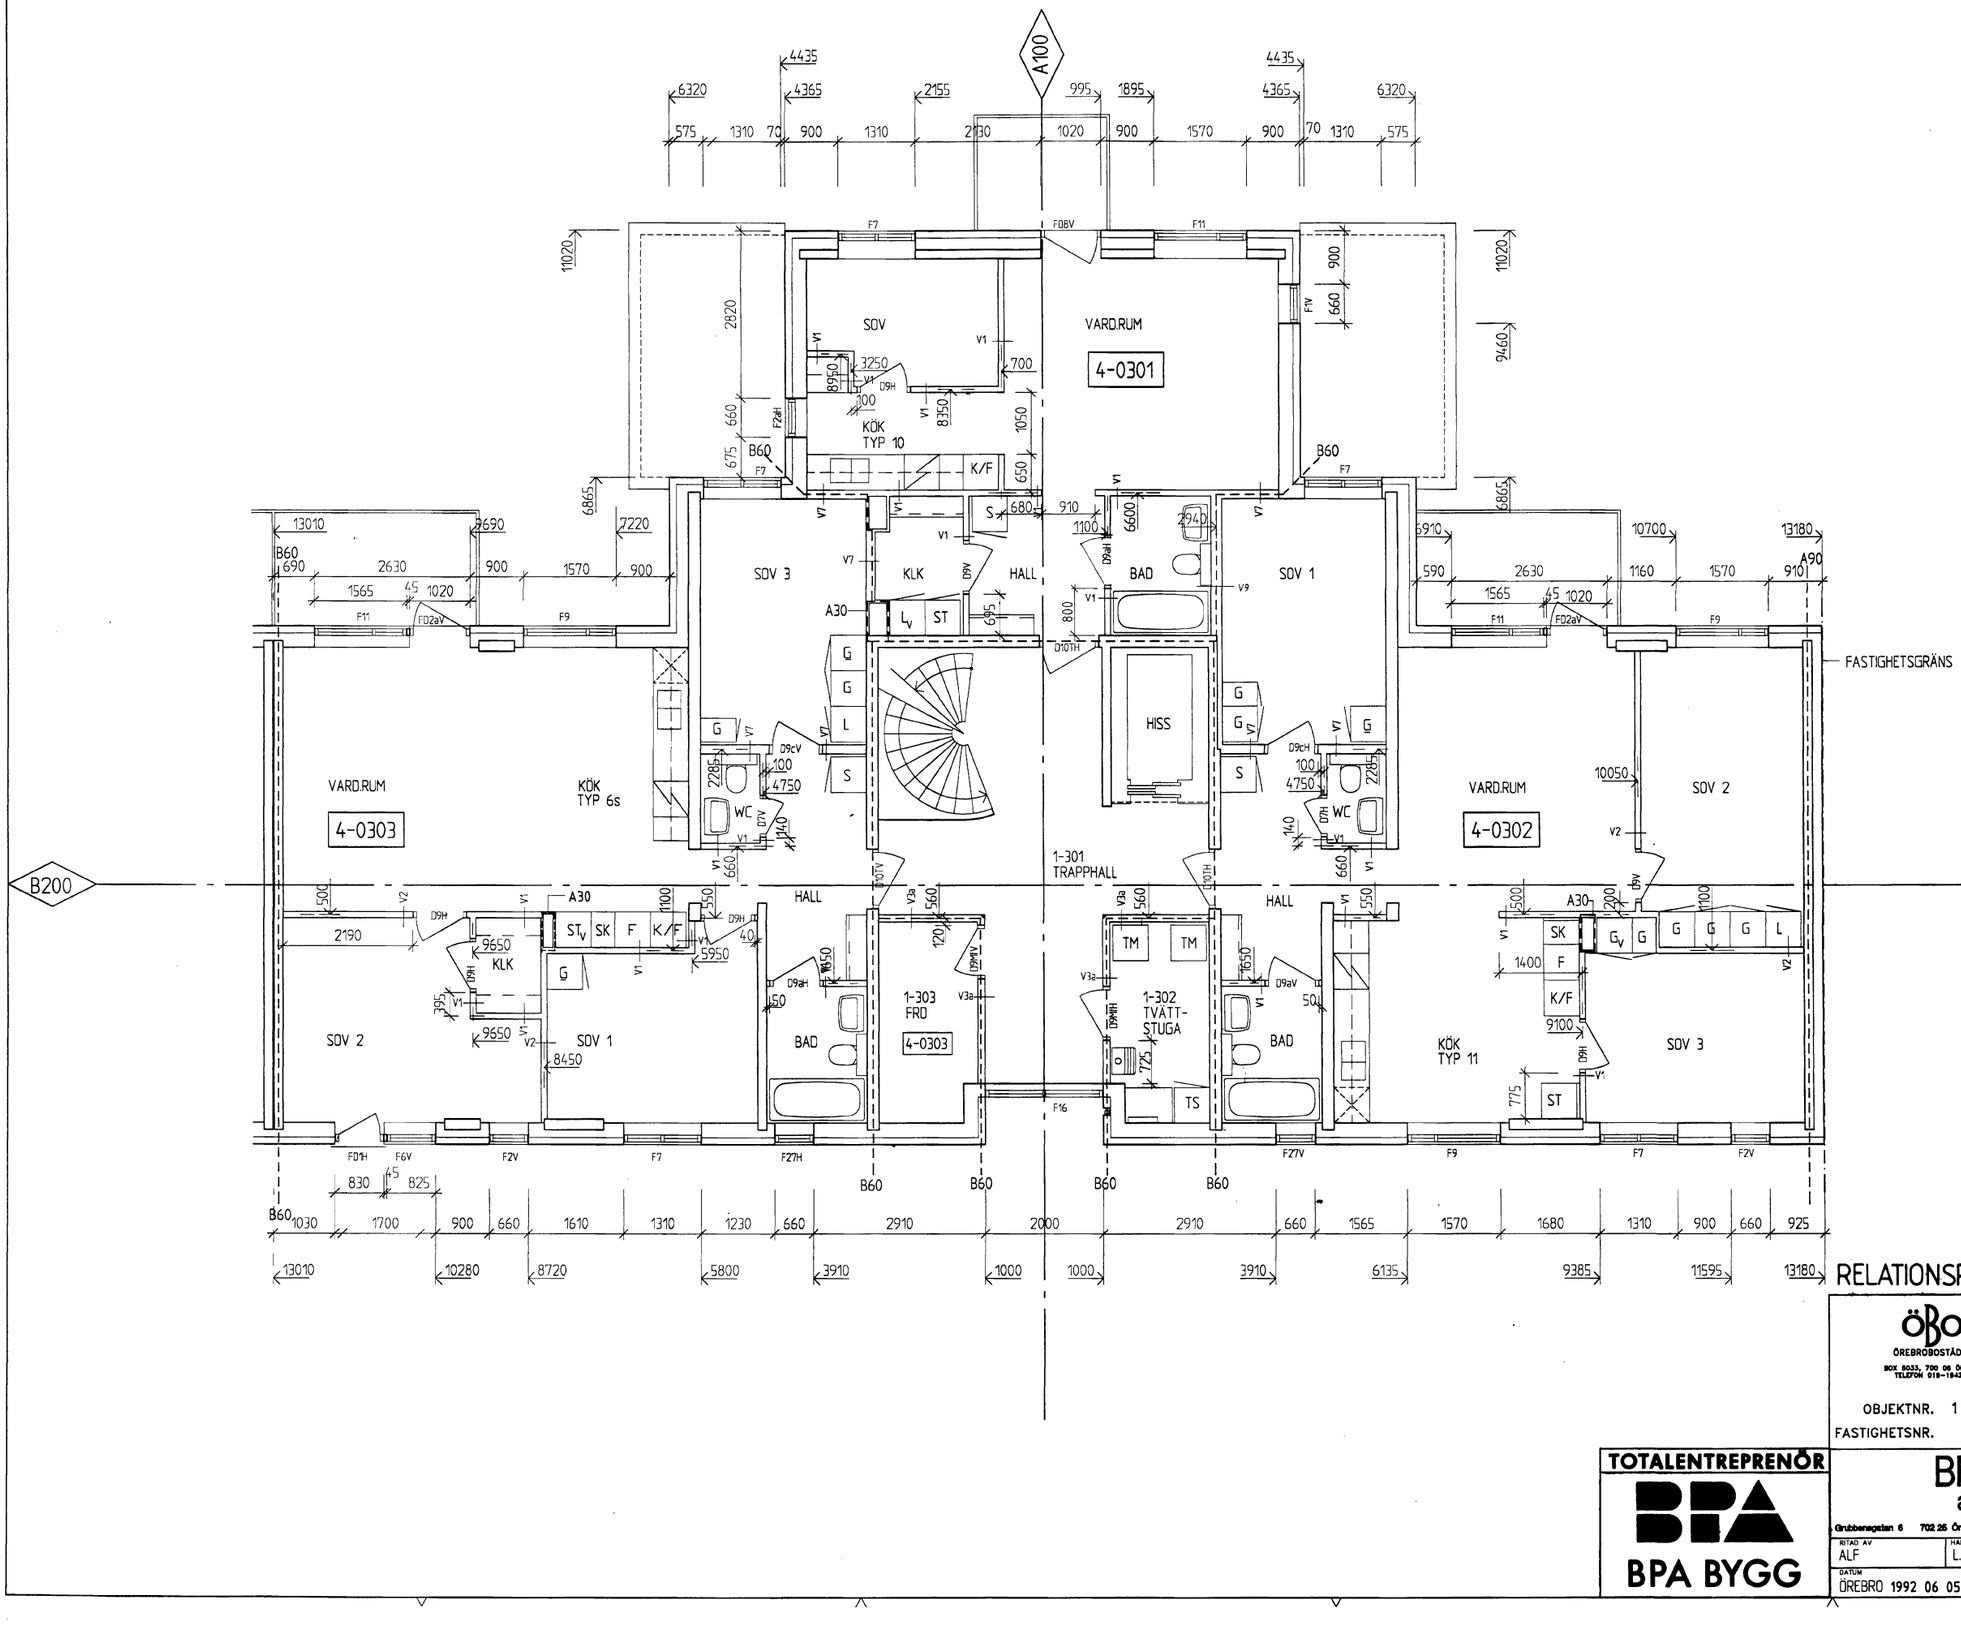

RELATIONSRITNING

ÖBO
ÖREBROBOSTÄDER
BOX 8033, 700 08 ÖREBRO
TELEFON 019-184200

OBJEKTNR. 1148

FASTIGHETSNR.

TOTALENTREPRENÖR
BPA BYGG

BRINK arkitekt ab
Grubbensgatan 6 702 25 Örebro tel 01913 07 10

RITAD AV ALF | HANDL. AV L.ANDERSSON

DATUM ÖREBRO 1992 06 05

REG	ANT	REGISTRERINGEN AVSER	SIGN	DATUM

Kv SVINAHERDEN ÖREBRO K:N
Kollektivhus

KOMPLETTERINGSRITNING

HUS 1 PLAN 3

HUSDEL

SKALA 1:50

ARB. NR 190300

RITNINGS NR A30:13

REG