

FÖRESKRIFTER OCH FÖRKLARINGAR

SE RITN. A30:11

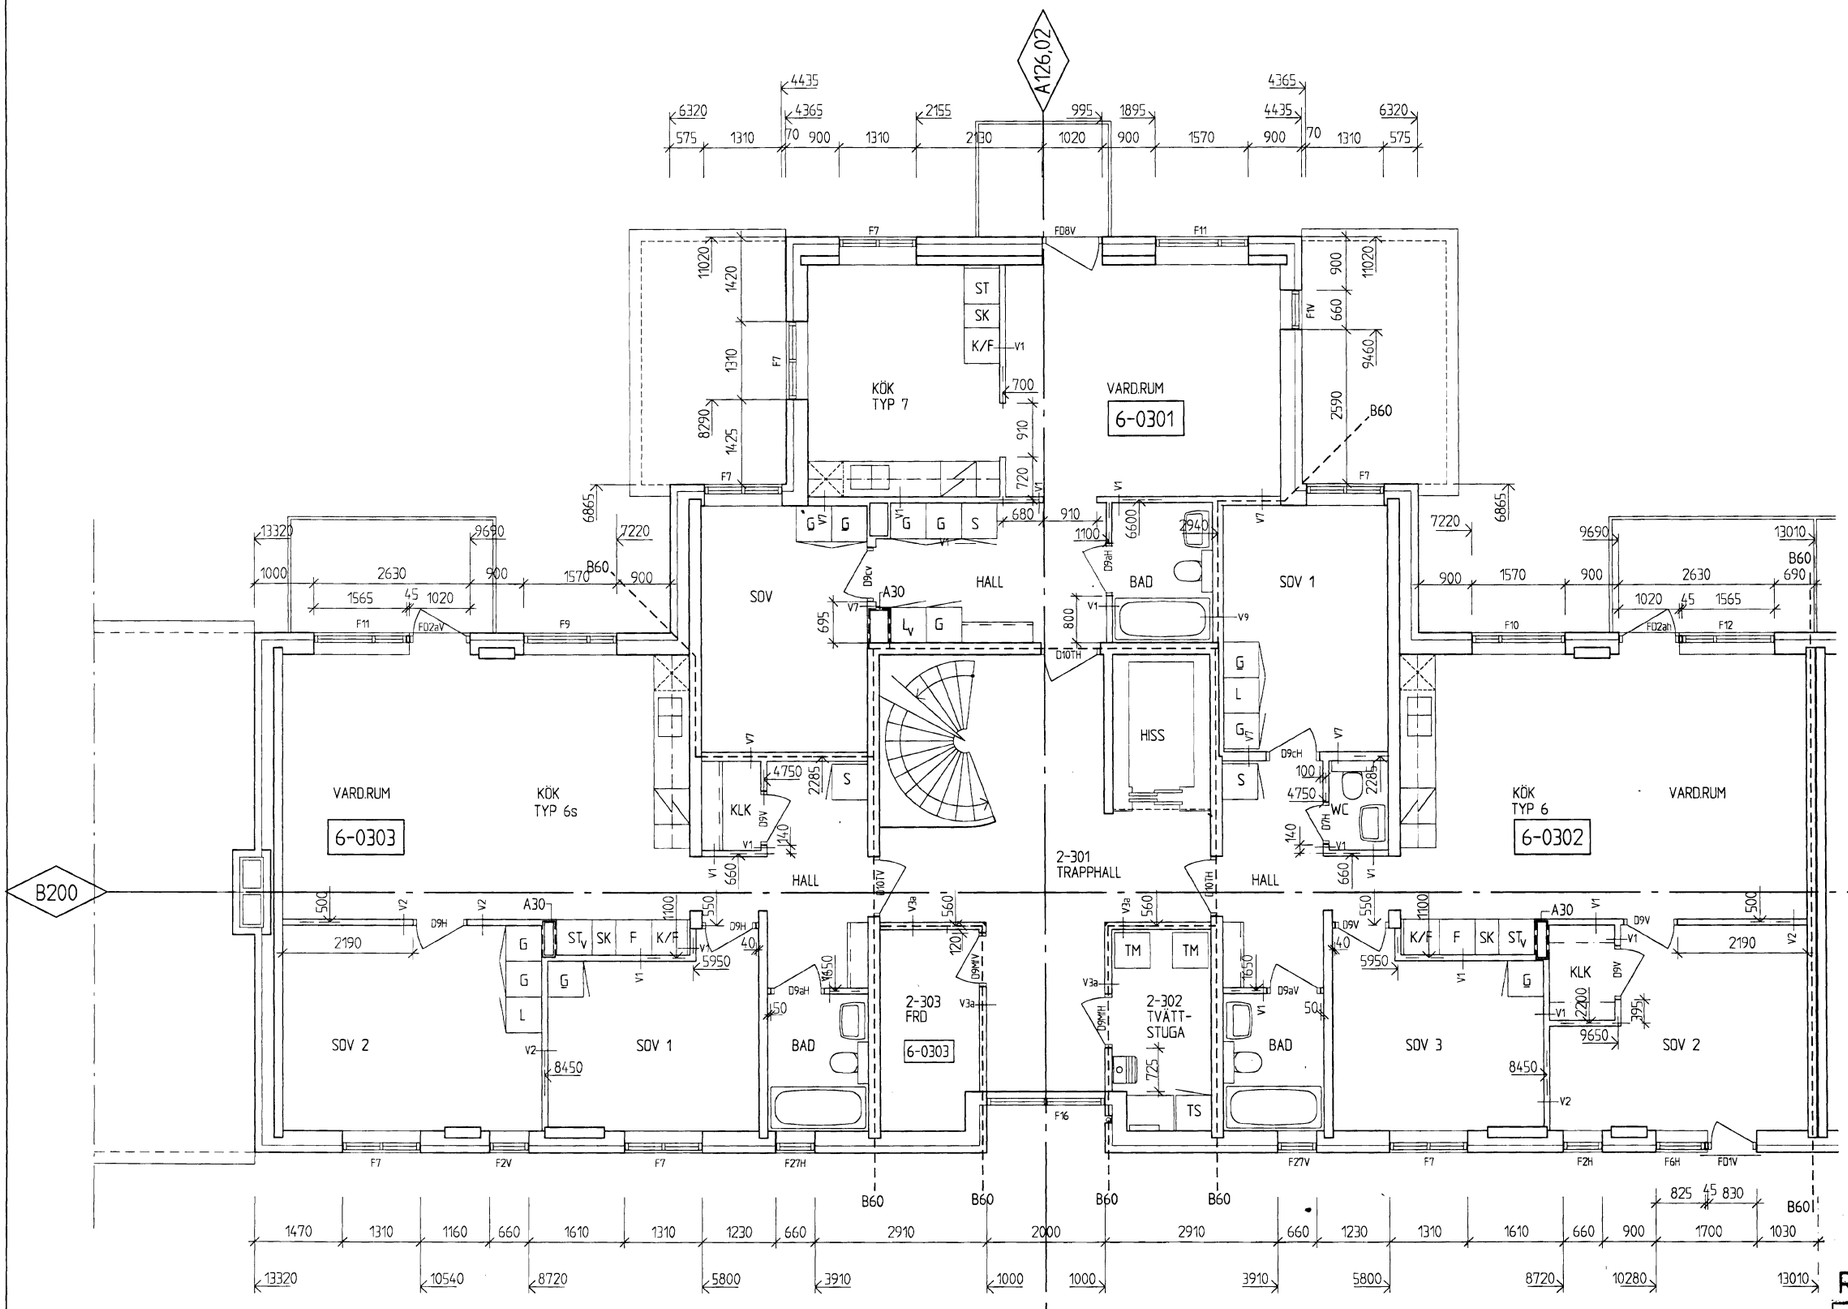

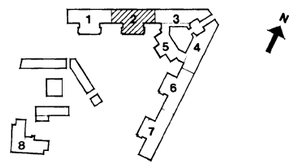

RELATIONSRITNING

ÖBO
ÖREBROBOSTÄDER
BOX 8033, 700 08 ÖREBRO
TELEFON 019-184200

OBJEKTNR. 1148

FASTIGHETSNR.

TOTALENTREPRENÖR
BPA BYGG

BRINK arkitekt ab
Grubbensgatan 6 702 25 Örebro tel 019/13 07 10

RITAD AV ALF
HANDL AV L.ANDERSSON
DATUM ÖREBRO 1992 06 05

REG	ANT	REGISTRERINGEN AVSER	SIGN	DATUM

Kv SVINAHERDEN ÖREBRO K:N
Kollektivhus

KOMPLETTERINGSRITNING
HUS 2 PLAN 3

HUSDEL
SKALA 1:50
REG

ARB. NR 190300
RITNINGS NR A30:23