FÖRESKRIFTER OCH FÖRKLARINGAR

SE RITN. A30:11

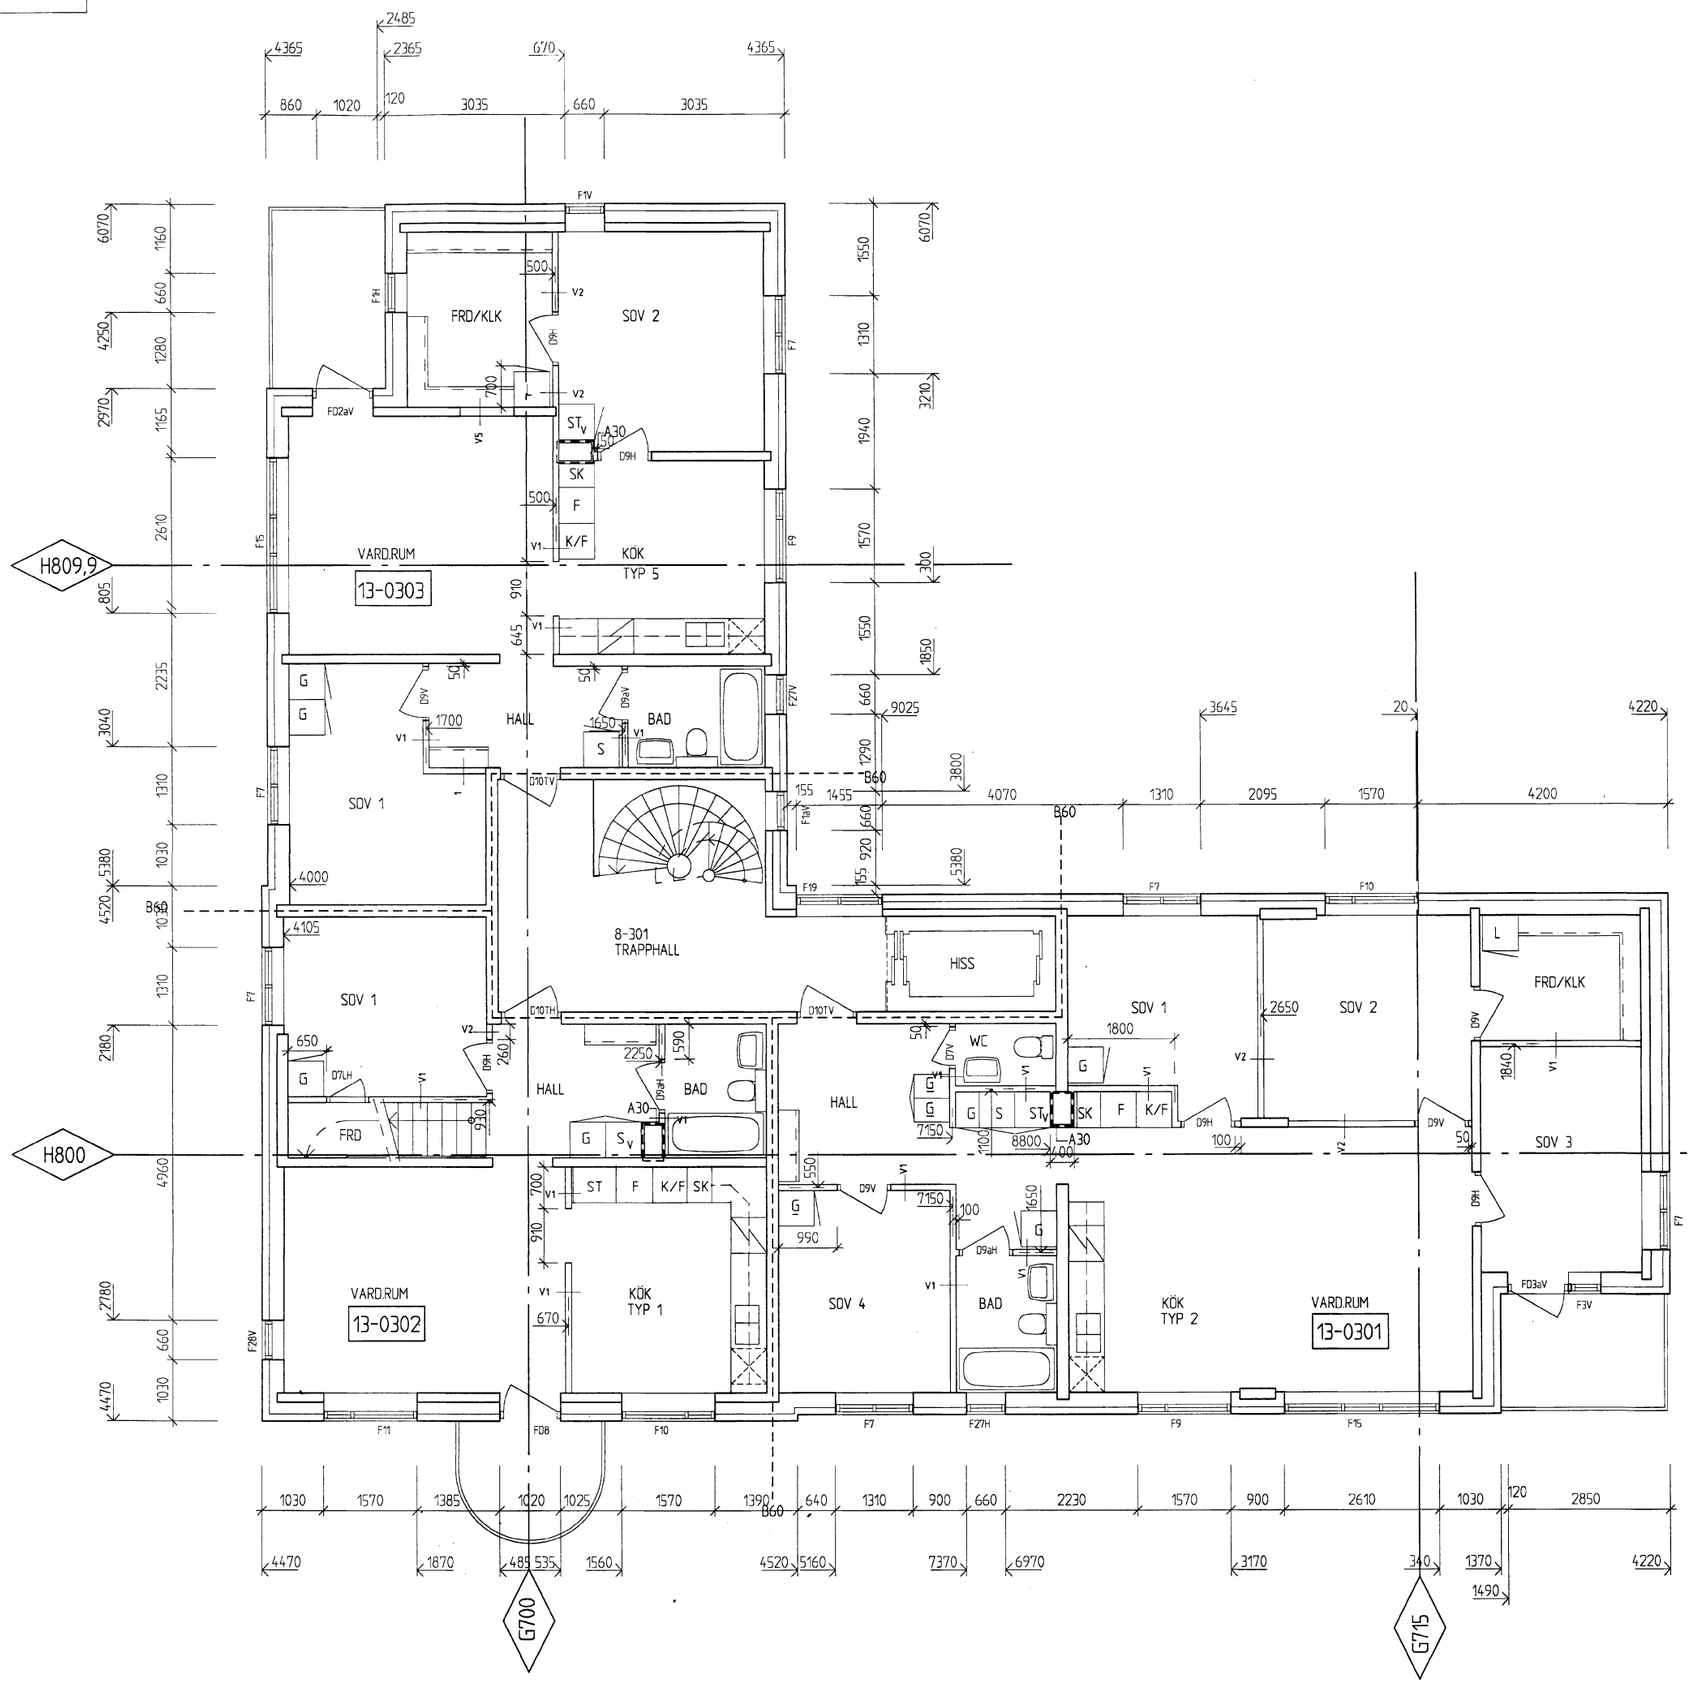

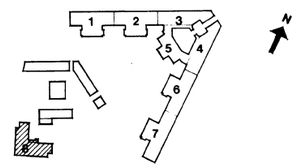

RELATIONSRITNING

TOTALENTREPRENÖR

BPA BYGG

ÖBO
ÖREBROBOSTÄDER
BOX 8033, 700 08 ÖREBRO
TELEFON 019-194200

OBJEKTNR. 1148

FASTIGHETSNR.

REG	ANT	REGISTRERINGEN AVSER	SIGN	DATUM

BRINK arkitekt ab
Grubbensgatan 8 702 25 Örebro tel 01913 07 10

Kv SVINAHERDEN ÖREBRO K:N
Kollektivhus

KOMPLETTERINGSRITNING

HUS 8 PLAN 3

RITAD AV	HANDL AV
ALF	L.ANDERSSON

DATUM	ARB. NR	RITNINGS NR
ÖREBRO 1992 06 05	190300	A30:83

HUSDEL

SKALA 1:50

REG