FÖRESKRIFTER OCH FÖRKLARINGAR

SE RITN. A30:11

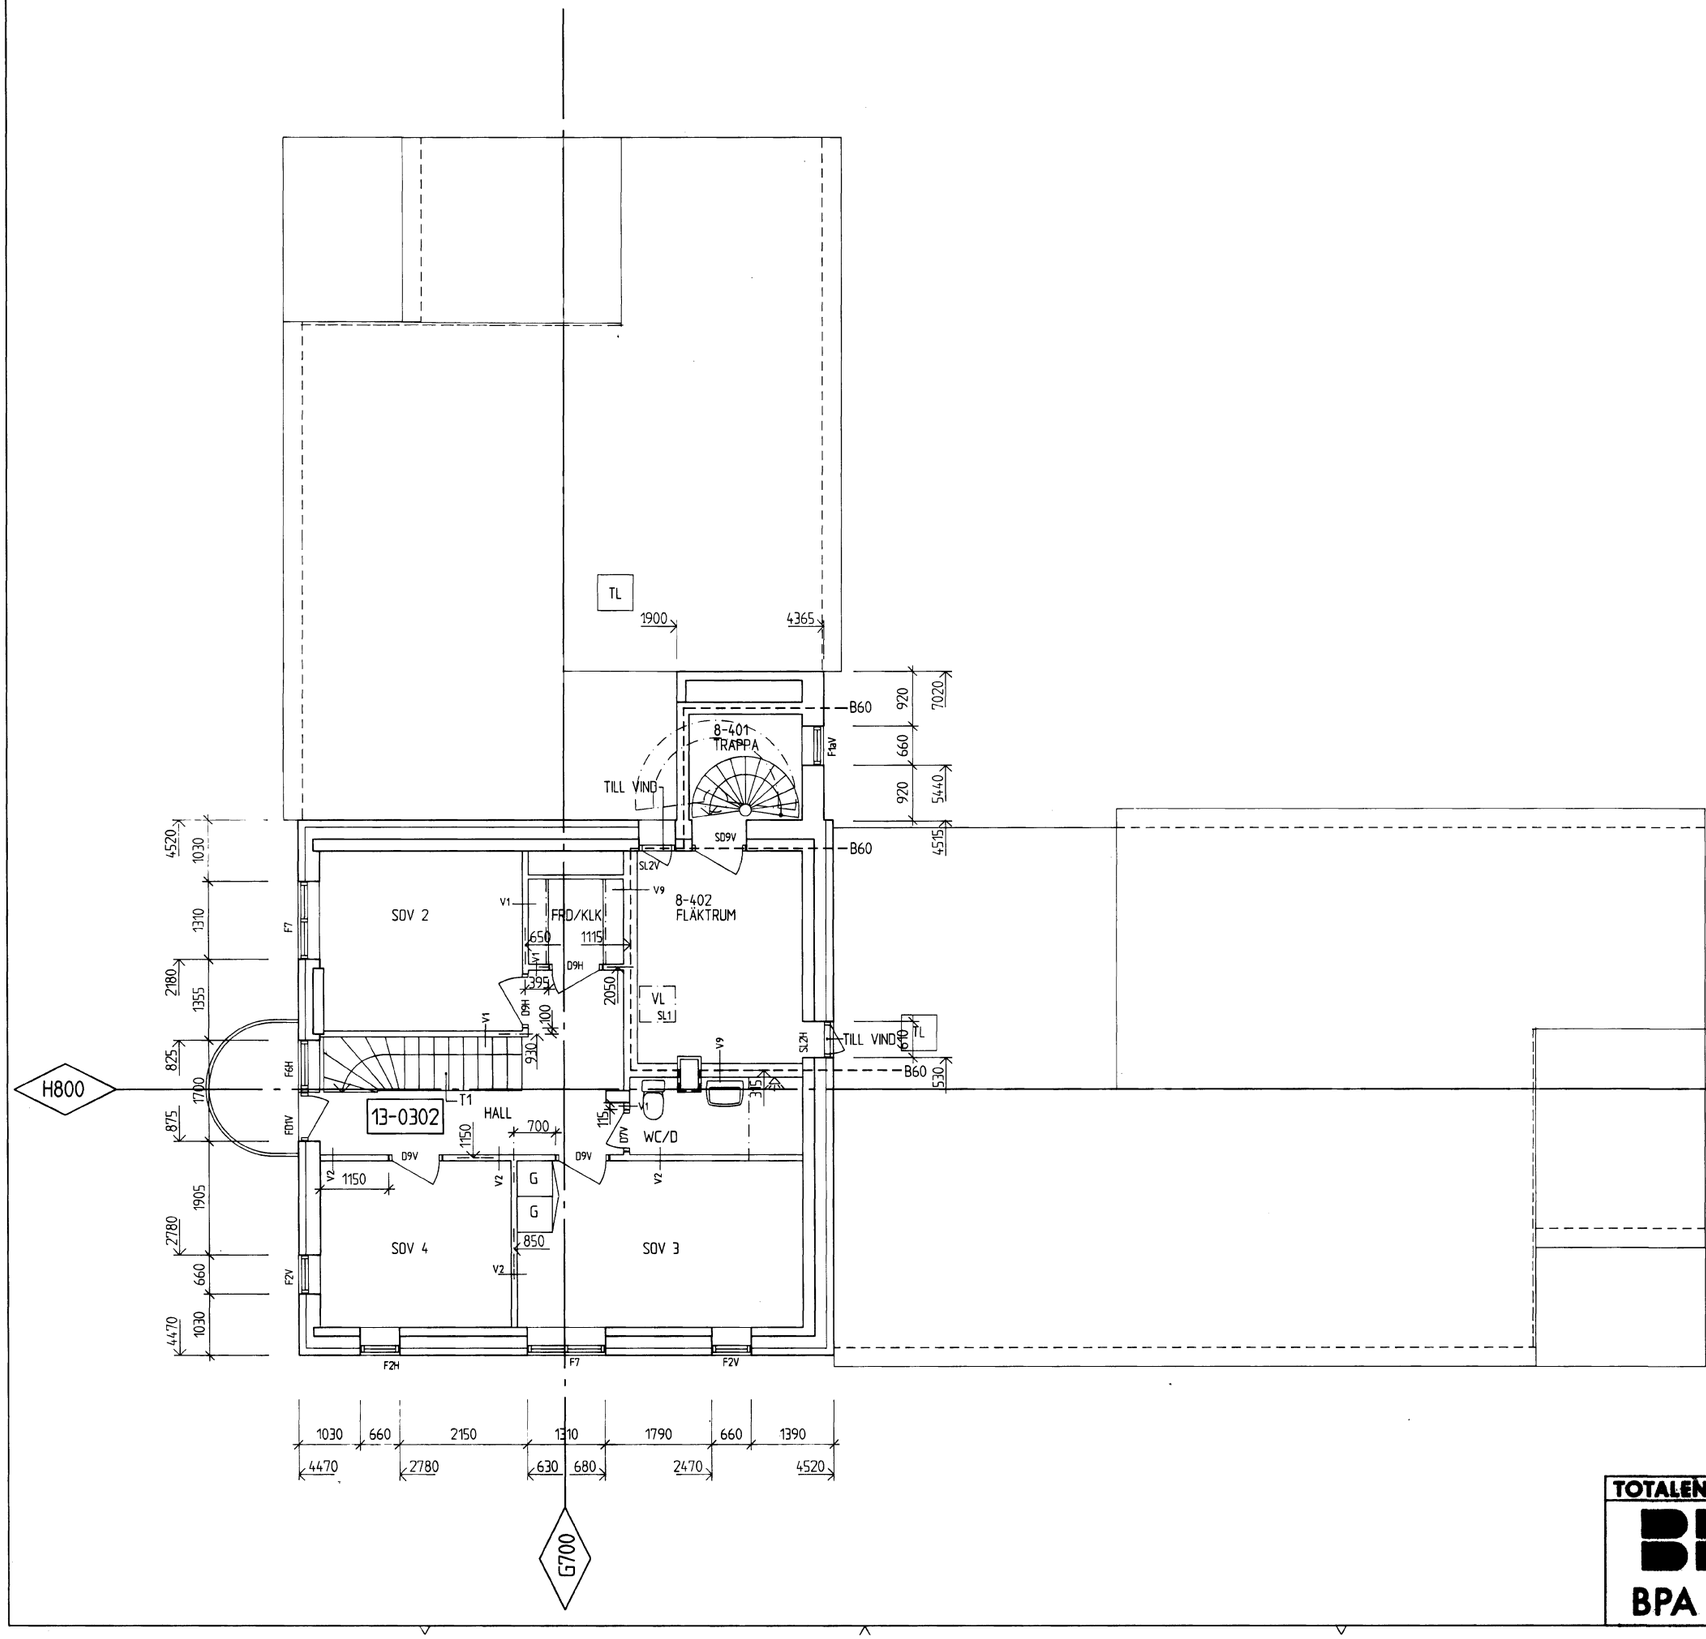

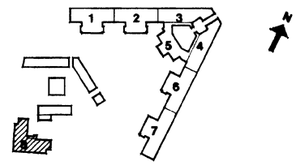

RELATIONSRITNING

ÖBO
ÖREBROBOSTÄDER
BOX 8033, 700 08 ÖREBRO
TELEFON 019-194280

OBJEKTNR. 1148

FASTIGHETSNR.

TOTALENTREPRENÖR
BPA BYGG

BRINK arkitekt ab
Grubbmangatan 6 702 25 Örebro tel 019/18 07 10

Kv SVINAHERDEN ÖREBRO K:N
Kollektivhus

KOMPLETTERINGSRITNING
HUS 8 PLAN 4

RITAD AV ALF
HANDL. AV LANDERSSON
DATUM ÖREBRO 1992 06 05
ARB. NR 190300
RITNINGS NR A30:84
MODELL
SKALA 1:50
REG