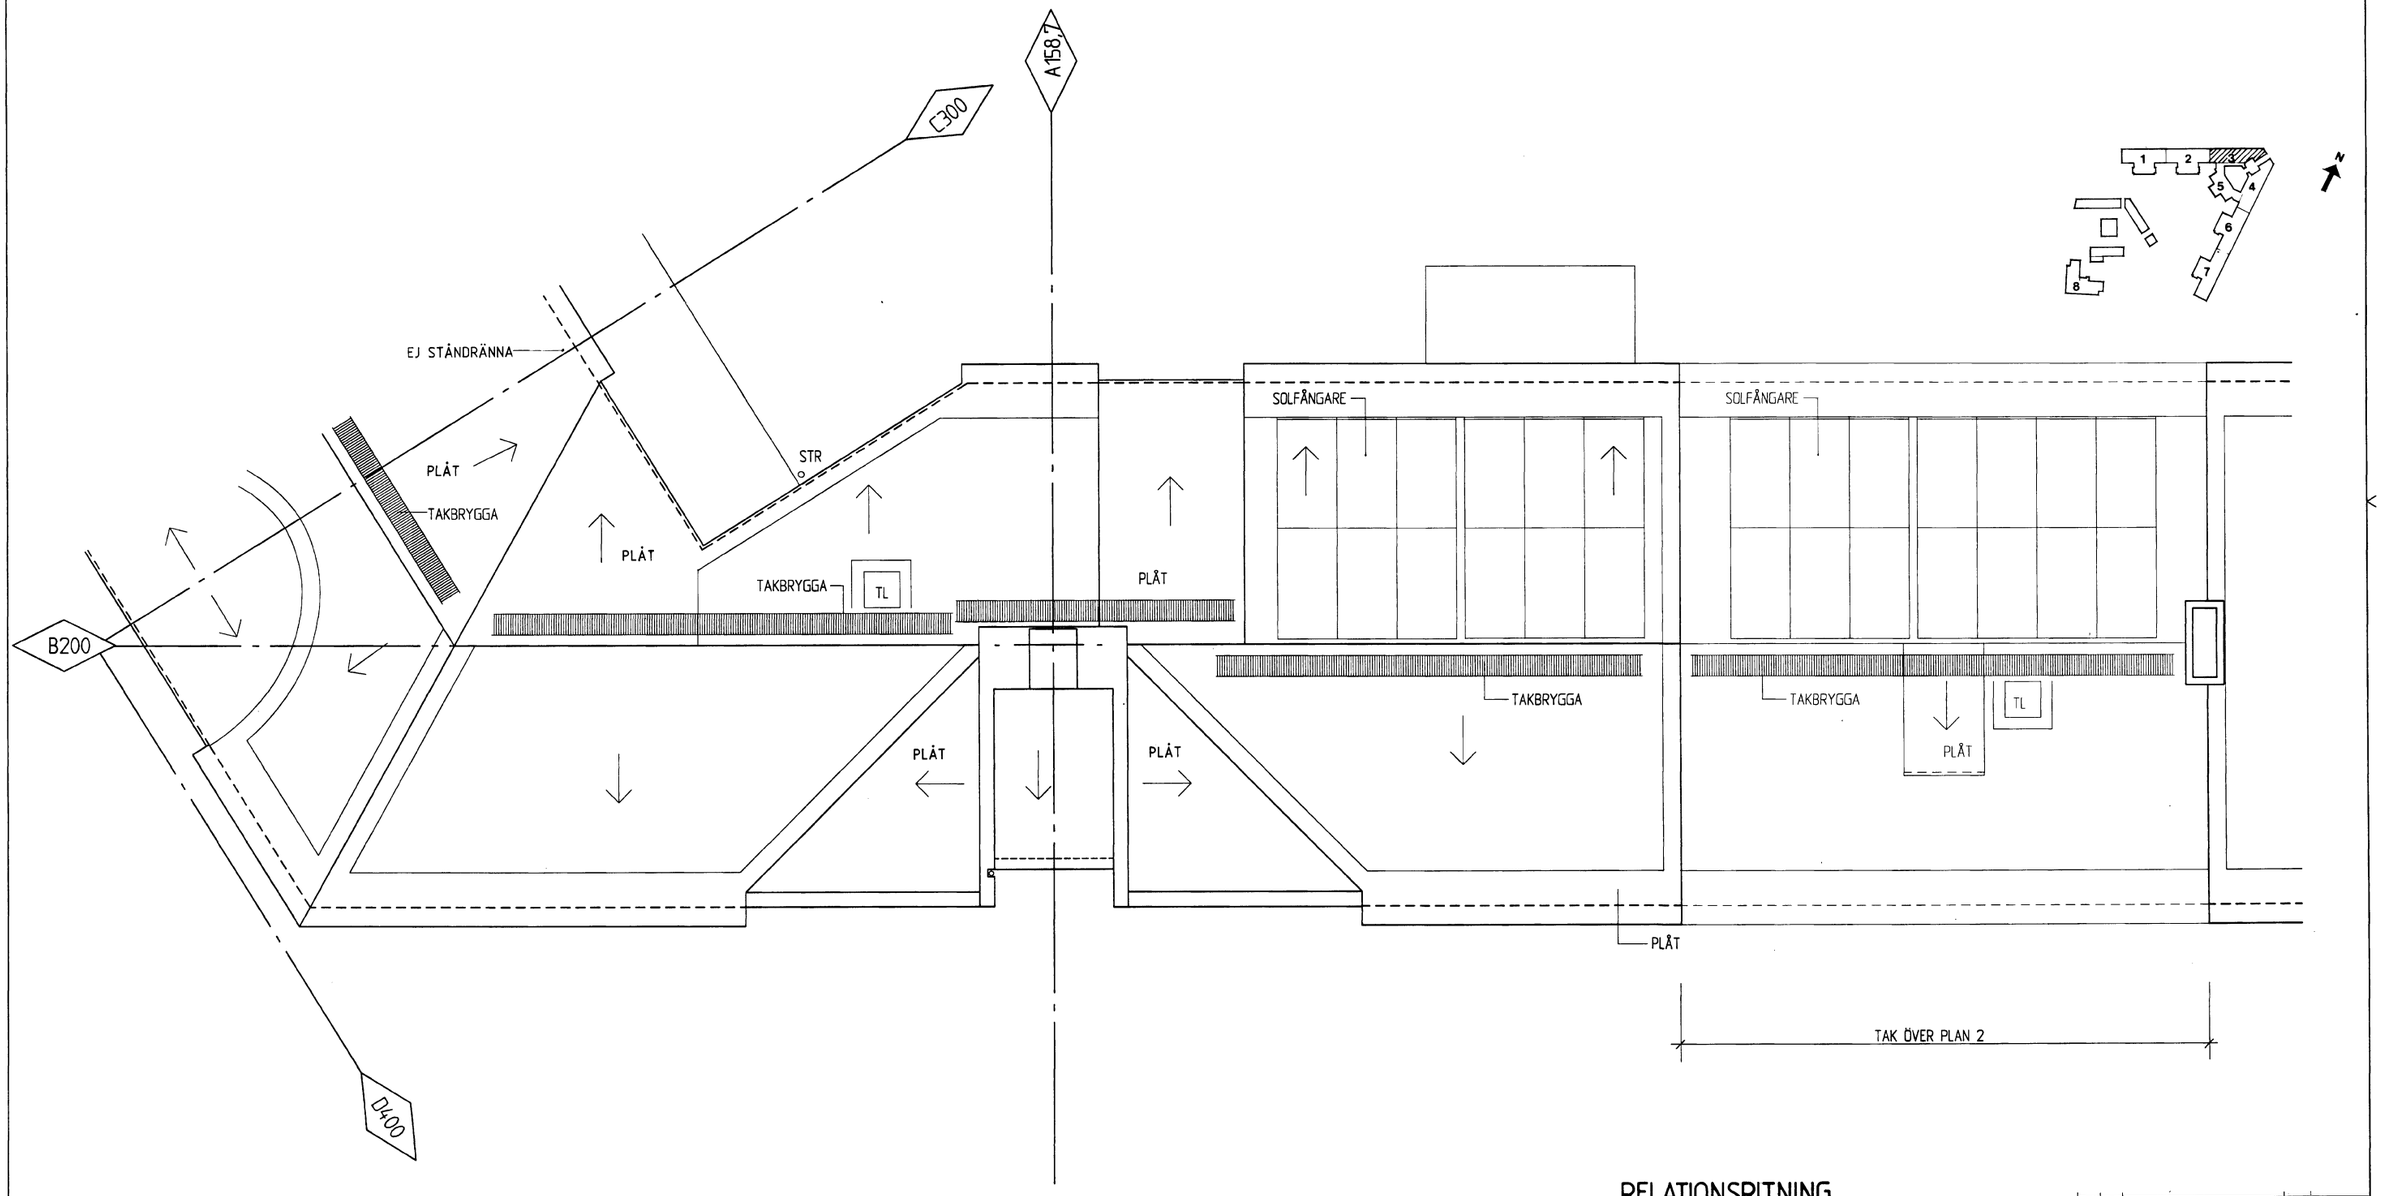


RELATIONSRITNING

REG	ANT	REGISTRERINGEN AVSER	SIGN	DATUM

TOTALENTREPRENÖR

BPA BYGG

ÖBO
ÖREBROBOSTÄDER
BOX 8033, 700 08 ÖREBRO
TELEFON 019-194200

OBJEKTNR. 1148

FASTIGHETSNR.

BRINK arkitekt ab
Grubbenegatan 6 702 25 Örebro tel 01913 07 10

RITAD AV: ALF
HANDL AV: LANDERSSON
DATUM: ÖREBRO 1992 06 05

Kv SVINAHERDEN ÖREBRO K:N
Kollektivhus

KOMPLETTERINGSRITNING

HUS 3 TAKPLAN

HUSDEL
SKALA 1:50
REG

ARB. NR 190300
RITNINGS NR A30:35