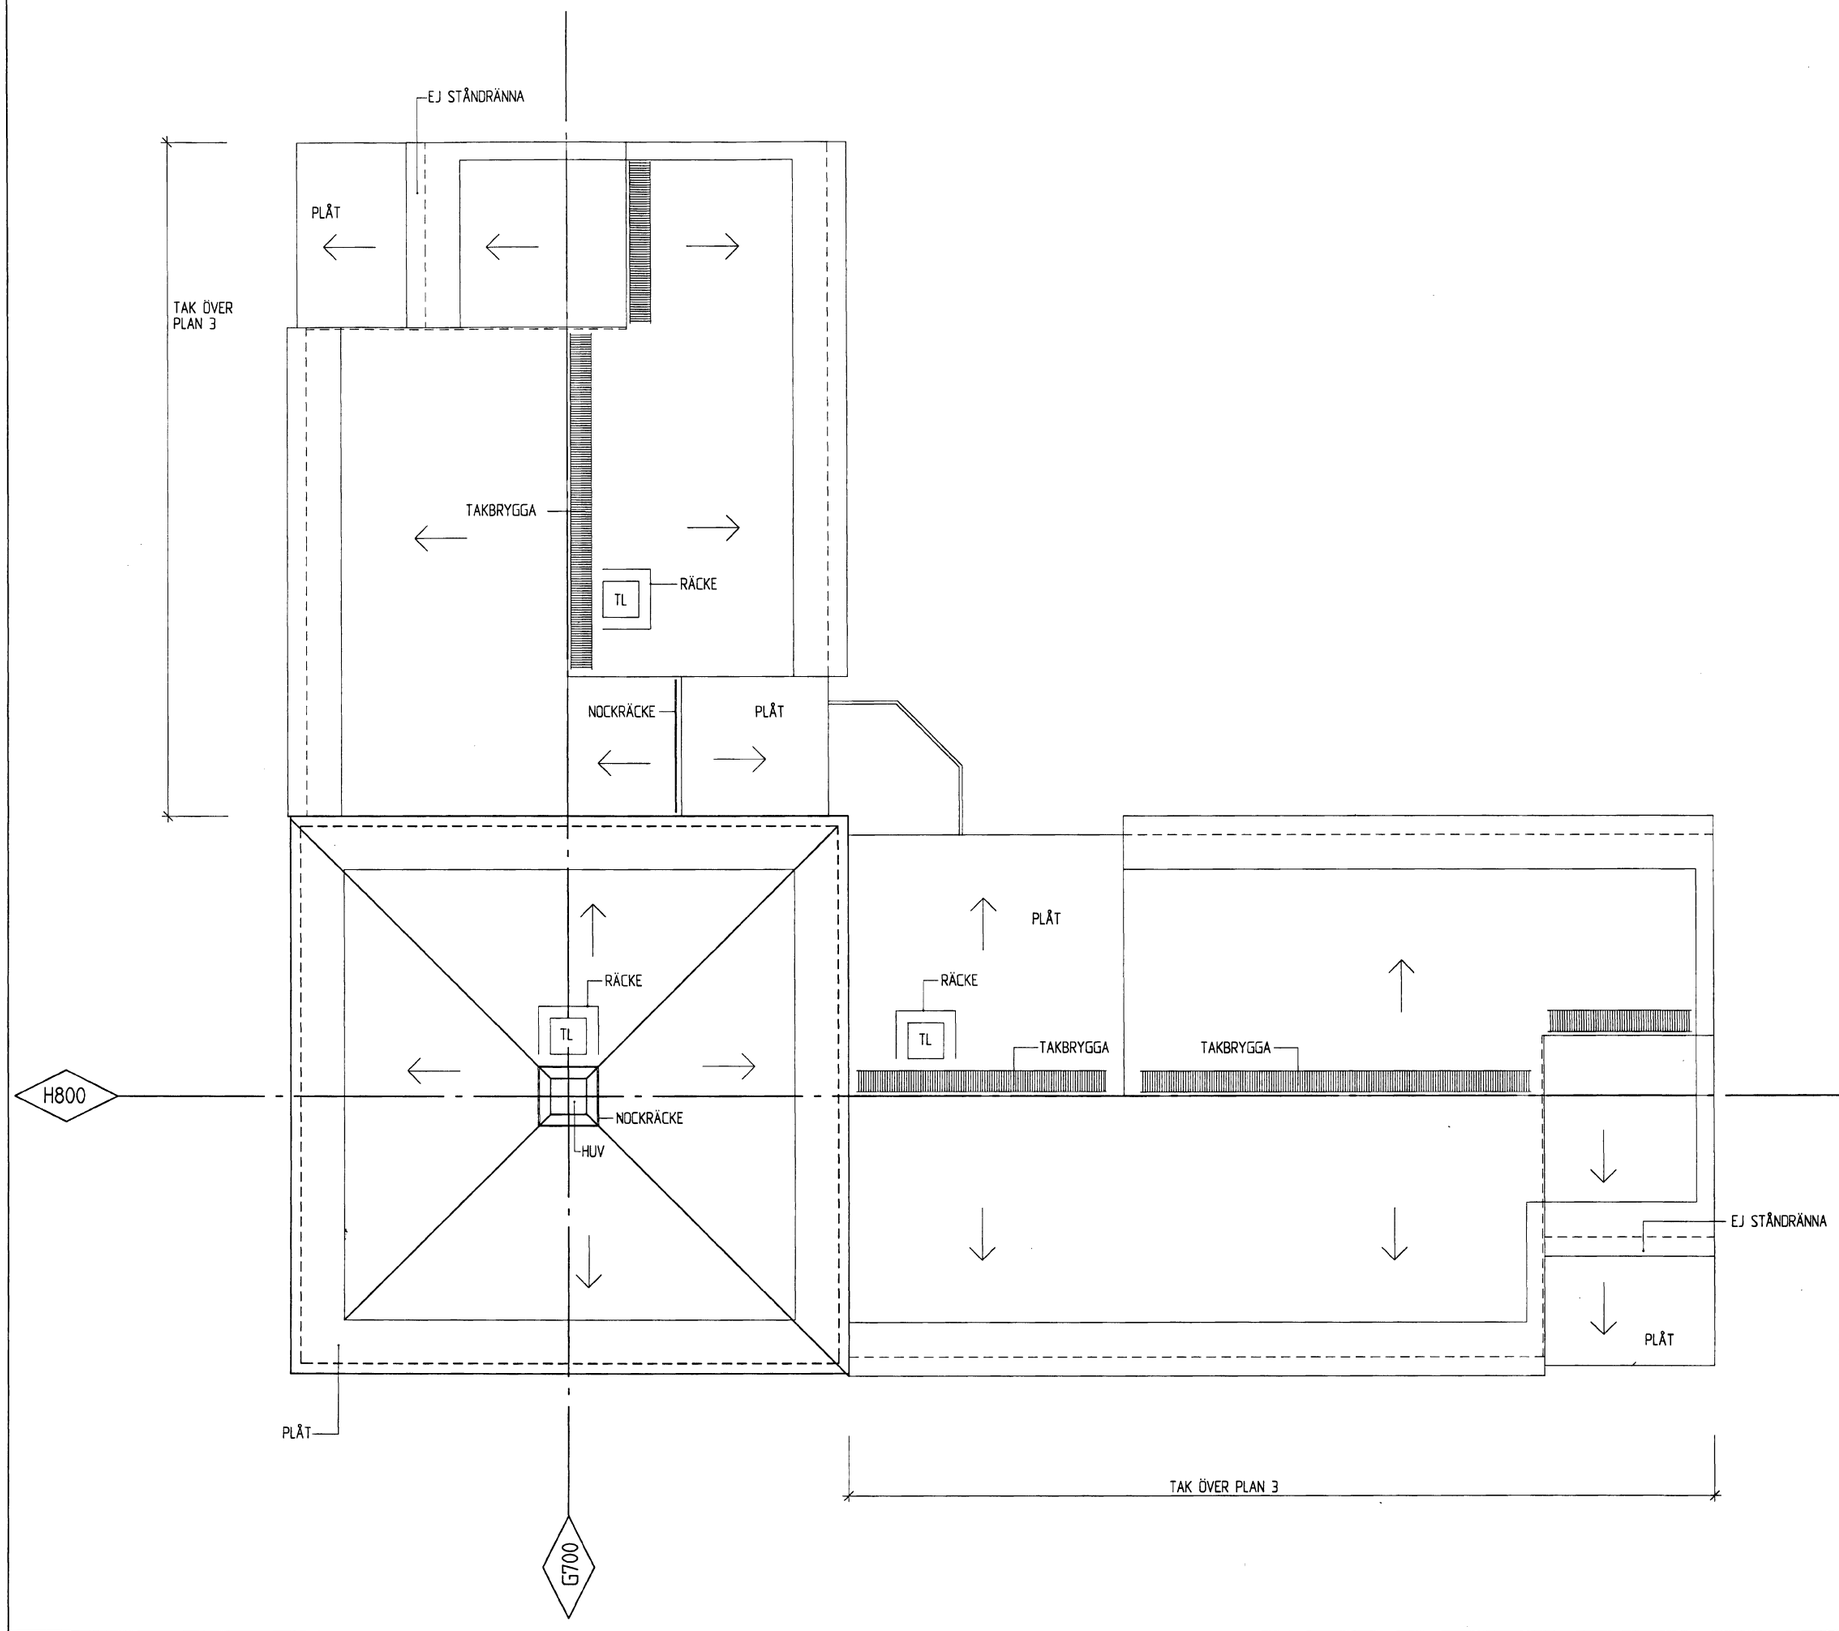

RELATIONSRITNING

TOTALENTREPRENÖR

BPA BYGG

ÖBO
ÖREBROBOSTÄDER
BOX 8033, 700 08 ÖREBRO
TELEFON 019-19 42 00

OBJEKTNR. 1148

FASTIGHETSNR.

BRINK arkitekt ab
Grubbensgatan 6 702 25 Örebro tel 019/18 07 10

RITAD AV	HANDL AV
ALF	LANDERSSON

DATUM ÖREBRO 1992 06 05

REG	ANT	REGISTRERINGEN AVSER	SIGN	DATUM

Kv SVINAHERDEN ÖREBRO K:N
Kollektivhus

KOMPLETTERINGSRITNING

HUS 8 TAKPLAN

HUSDEL

SKALA 1:50

ARB. NR 190300

RITNINGS NR A30:85

REG